


LEGENDA

	Asse del binario e verso di percorrenza		Pavimentazione in lastre di arenaria macigno posate a corere 40x60cm
	Binario di linea		Marciapiedi: zona in cui prevedere rifacimento usura marciapiede
	Cordoli di bordo della sede tranviaria		Marciapiedi: pavimentazione in conglomerato bituminoso
	Banchina di fermata		Pavimentazione in cubetti in porfido color grigio ocra 10x14 cm posati a coda di pavone
	Indicazione fermata		Pavimentazione in piastrelle a spacco in porfido piano naturale 40x60-50-40 posate a corere
	Senso di marcia veicoli		Pista ciclabile: pavimentazione in conglomerato bituminoso colorato con aggregati colore rosso e aggiunta di ossido di ferro
	Limiti di intervento PE		Area verdi ed aiuole
	Limiti di intervento PE VACS		Aiuole con ghiaia fine colorata
	Stalli di sosta per disabili assegnati		Cordolo in granito punzonato
	Passi carrai		Cordolo in cls
	Cordoni in cls rialzati		Cordolato tipo Hobag mod. Refuga
	Cordoni in cls a raso		Zanella in calcestruzzo
	Cordoni in pietra rialzati		Zanella in porfido
	Cordoni in pietra a raso		
	Parapetto di protezione della sede		Pali trazione elettrica
	Palletti con catena		Pali illuminazione esistenti
	Alberature esistenti conservate		Pali illuminazione di progetto
	Nuove alberature		

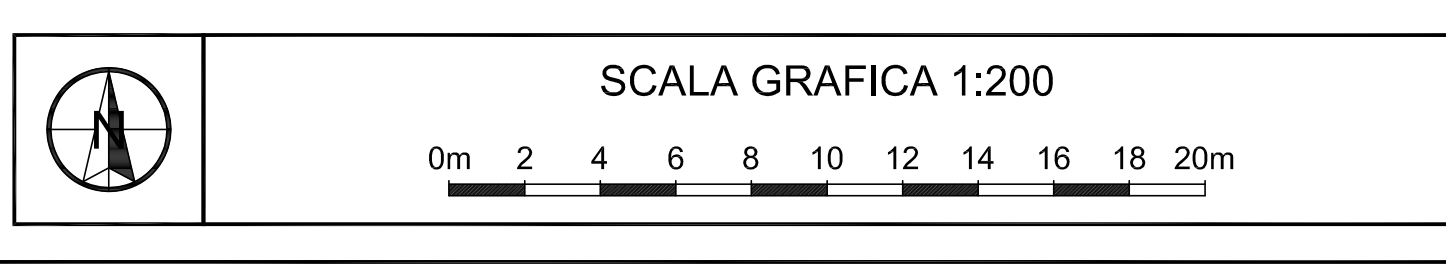

CONCEDENTE: **COMUNE DI FIRENZE**

CONCESSIONARIA: **TRAM DI FIRENZE S.p.A.**

ASSOCIAZIONE TEMPORANEA DI IMPRESE PER LA REALIZZAZIONE DEL SISTEMA TRANVIARIO FIORENTINO LINEE 2 E 3.1

NUMERO PROGRESSIVO GENERALE

AS BUILT - LINEA 3.1

SISTEMAZIONI URBANISTICHE

Planimetria

tratta: Via F. Corridoni dal km 1+050 al km 1+200

tratta: Via V. Emanuele II dal km 0+100 al km 0+150

REV	DATA	DESCRIZIONE	SIR o Prof. Incaricato	Verificato	Approvato	Verificato	Approvato	A.T.I.	Valore
DA	10/05/18	Emissione parziale AS BUILT (code sede Tramvi)	S.D.A.	MOSCA	CACCIARERA	N.A.	N.A.	TORRE	
DB	13/07/18	Emissione definitiva AS BUILT	S.D.A.	MOSCA	CACCIARERA	N.A.	N.A.	TORRE	
DC	05/06/19	Emissione As-Built - Recep. OS n. 608 del 13/06/19	S.D.A.	BARNINI	CACCIARERA	N.A.	N.A.	ROMA98.02	

ELABORATORI DI RIFERIMENTO

REV	DATA	DESCRIZIONE	CODIFICA ELABORATO nuova emissione	CODIFICA ELABORATO di riferimento
00	30/04/09	PE-Emissione	PE FL37A00008	PE FL37A00008
0A	30/06/10	PE-Rivisione a seguito istruttoria R.I.N.A.	PE FL37A00008	PE FL37A00008
0B	20/05/15	PE-Rivisione per recepimento provvedimenti	PE FL37A00008	PE FL37A00008
0C	10/02/16	PE-Ricepimento prescrizione via Corridoni	PE FL37A00008	PE FL37A00008
0A	03/03/17	PV-Prima emissione Scelta PE FL37A00008	PV FL37A00008	PE FL37A00008
0B	23/03/17	PV-Rivoluzione proposta Società Manca Socorro H&M	PV FL37A00008	PV FL37A00008
0C	03/02/17	PV-Ricepimento OS n. 322 del 19/04/2017	PV FL37A00008	PV FL37A00008
0D	04/12/17	PV-Ricepimento OS n. 440 del 22/11/2017	PV FL37A00008	PV FL37A00008
0E	23/01/18	PV-Ricepimento OS n. 462 del 22/12/2017	PV FL37A00008	PV FL37A00008
0A	10/05/18	AS-Emissione definitiva AS BUILT (code sede Tramvi)	AS FL37A00008	PV FL37A00008
0B	31/07/18	AS-Emissione definitiva AS BUILT	AS FL37A00008	AS FL37A00008
0F	17/09/18	PV-Ricepimento OS n. 508 del 13/09/2018	PV FL37A00008	AS FL37A00008