





ELABORATI DI RIFERIMENTO				
REV	DATA	DESCRIZIONE	CODIFICA ELABORATO nuova emissione	CODIFICA ELABORATO di riferimento
00	30/04/09	PE-Emissione	PE FL37A00015	PE FL37A00015
01	30/05/10	PE-Revisione a seguito Istruttoria R.I.N.A.	PE FL37A00015	PE FL37A00015
02	18/10/10	PE-Revisione per variante sistemazione urbanistica	PE FL37A00015	PE FL37A00015
03	30/05/12	PE-Revisione per recepimento prescrizioni varianti	PE FL37A00015	PE FL37A00015
04	30/05/15	PE-Revisione per recepimento prescrizioni varianti	PE FL37A00015	PE FL37A00015
05	03/05/17	PV-Prima emissione-Scelta Asse PE FL37A00015	PV FL37A00015	PV FL37A00015
06	10/05/18	AS-Emissione parziale AS BUILT (solo sede Tramvia)	AS FL37A00015	AS FL37A00015
07	31/07/18	AS-Emissione definitiva AS BUILT	AS FL37A00015	AS FL37A00015
08	24/05/19	PV-Mod. via Tavaniti 8 - Scelta Asse FL37A00015	PV FL37A00015	AS FL37A00015

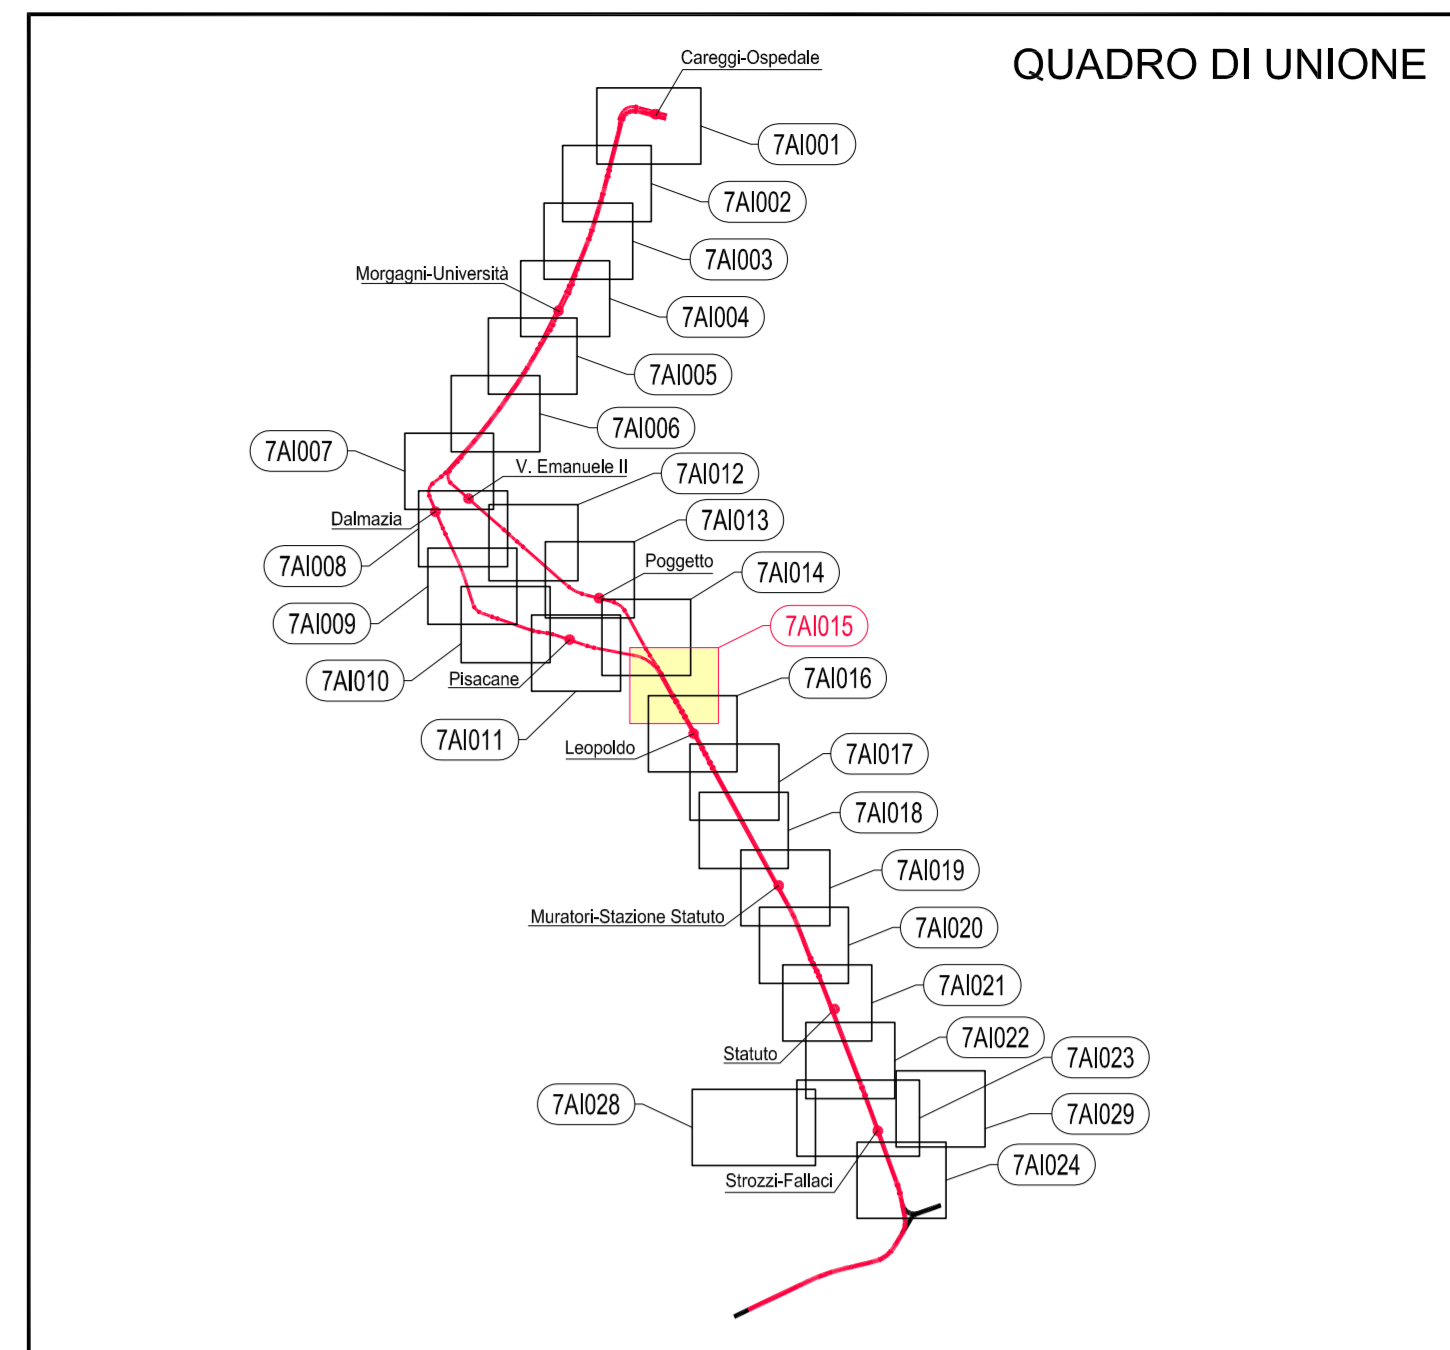

### LEGENDA

	Asse del binario e verso di percorrenza		Pavimentazione in lastre di arenaria macigno posate a corere 40x60cm
	Binario di linea		Marciaipiè: zona in cui prevedere rifacimento usura marciapiè
	Corridoi di bordo della sede tranviaria		Marciaipiè: pavimentazione in conglomerato bituminoso
	Banchina di fermata		Pavimentazione in cubetti in porfido color grigio ocre 10x14 cm posati a coda di pavone
	Indicazione fermata		Pavimentazione in piastrelle a spacco in porfido piano naturale 40x60-60-40 posate a corere
	Senso di marcia veicoli		Pista ciclabile: pavimentazione in conglomerato bituminoso colorato con aggregati colore rosso e aggiunta di ossido di ferro
	Limiti di intervento PE		Aree verdi ed aiuole
	Limiti di intervento PE VACS		Aiuole con ghiaia fine colorata
	Stalli di sosta per disabili assegnati		Cordolo in granito punzonato
	Passi carrai		Cordolo in ds
	Cordonati in cls rialzati		Cordonato tipo Hobag mod. Refuga
	Cordonati in cls a raso		Zanella in calcestruzzo
	Cordonati in pietra rialzati		Zanella in porfido
	Cordonati in pietra a raso		
	Parapetto di protezione della sede		Pali trazione elettrica
	Paletti con catena		Pali illuminazione di progetto
	Alberature esistenti conservate		Pali illuminazione esistenti
	Nuove alberature		

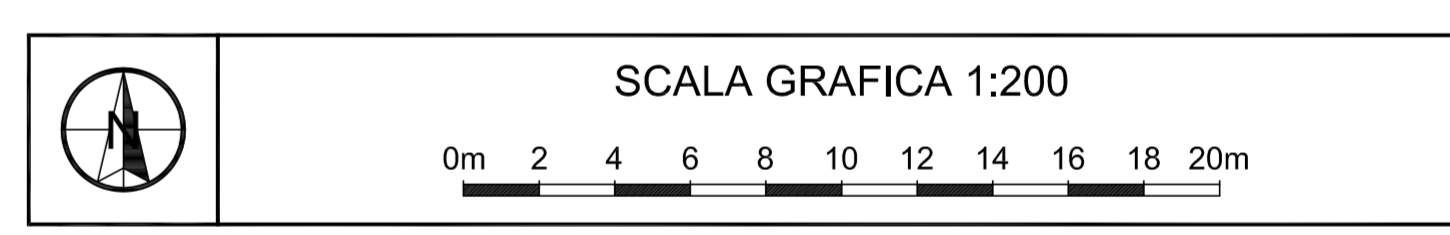

CONCEDENTE: **COMUNE DI FIRENZE**

CONCESSIONARIA: **TRAM DI FIRENZE S.p.A.**

ASSOCIAZIONE TEMPORANEA DI IMPRESE PER LA REALIZZAZIONE DEL SISTEMA TRANVIARIO FIORENTINO LINEE 2 E 3.1


NUMERO PROGRESSIVO GENERALE

AS BUILT - LINEA 3.1  
SISTEMAZIONI URBANISTICHE  
Planimetria  
tratta: Via A. Tavaniti  
dal km 1+700 al km 1+800

PROGETTO: **SDA Progetti**

PROGETTO IMPianto PROGRESSIVO FORNITO FASE TIPO A.S.

FL3 7A1 0A015 A0 AS 12 3G

TRAM DI FIRENZE DL / RUP.

REV	DATA	DESCRIZIONE	SR o Prof. Incaricato	A.T.I.
01	10/05/18	Emissione parziale AS BUILT (solo sede Tramvia)	S.D.A. MOSICA CACCIAGHERA	N.A. TORRE
02	31/07/18	Emissione definitiva AS BUILT	S.D.A. MOSICA CACCIAGHERA	N.A. TORRE
03	27/05/19	Emissione As Built - Recep. mod. via Tavaniti 8	S.D.A. BARNINI CACCIAGHERA	N.A. ROMAGNOLI