


LEGENDA

Asse del binario e verso di percorrenza	Marciapiedi (pavimentazione in conglomerato bituminoso)
Binario di linea	Marciapiedi (Pavimentazione in pietra fiammata in continuità con la pavimentazione di Via degli Avelli)
Cordoli di bordo della sede tranviaria	Marciapiedi (pavimentazione in lastre di arenaria marino sabbiate)
Banchina di fermata	Pavimentazione in conglomerato con bitume trasparente (colore terre toscane o grigio)
Indicazione fermata	Pista ciclabile (pavimentazione in asfalto colorato in pasta)
Senso di marcia veicoli	Aree verdi ed aiuole
Limiti di intervento	Aiuole con ghiaia fine colorata
Stalli di sosta per disabili assegnati	Parapetto di protezione della sede
Passi carrai	Paletti con catena
Pali illuminazione di progetto	Cordonato tipo Hobag mod. Refuga
Pali illuminazione esistenti	Cordolo marciapiede in granito sp. 25 cm. marc.
Pali trazione elettrica	Cordolo in granito sp. 15 cm.
Zanella in calcestruzzo	Marciapiedi (pavimentazione in pietra di Cardoso)
Zanella in porfido	Marciapiedi (pavimentazione in asfalto tipo Sacatrasparent)
Alberature esistenti conservate	Nuove alberature
Cordonati in cls rialzati	Cordonati in pietra rialzati
Cordonati in cls a raso con calotte metalliche	Cordonati in pietra a raso
	Cordonati in pietra a raso con calotte metalliche

ELABORATI DI RIFERIMENTO

REV	DATA	DESCRIZIONE	CODIFICA ELABORATO nuova emissione	CODIFICA ELABORATO di riferimento
00	30/04/09	PE-Emissione		PE FL27A00016
0A	22/11/10	PE-Inserimento opere già realizzate per Linea 1	PE FL27A00016	PE FL27A00016
0B	08/03/14	PE-Modifiche per risanamento pneumatici/verdure	PE FL27A00016	PE FL27A00016
0A	29/02/17	PV-Prima emissione-Sottilezza PE FL27A00016	PV FL27A00016	PE FL27A00016
0B	26/02/17	PV-Ripascimento pneumatici laterali D.L.	PV FL27A00016	PV FL27A00016
0A	25/11/19	PI-Prima emissione-Sottilezza PI FL27A00016	PI FL27A00016	PV FL27A00016

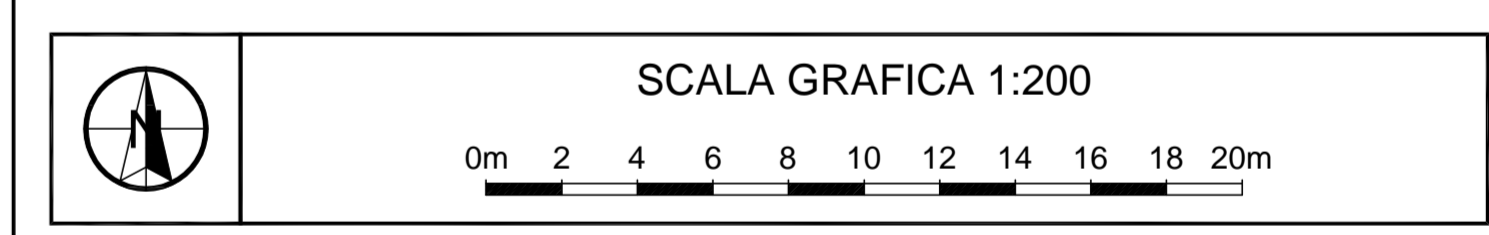

CONCEDENTE: **COMUNE DI FIRENZE**

CONCESSIONARIA: **TRAM DI FIRENZE S.p.A.**

ASSOCIAZIONE TEMPORANEA DI IMPRESE PER LA REALIZZAZIONE DEL SISTEMA TRANVIARIO FIORENTINO LINEE 2 E 3.1

CONSORZIO INTEGRÀ	ALSTOM Transport Global Solutions ITALIA	HITACHI Hitachi Rail STS
cmb CONSORZIO MANUTENZIONE E MANICANTI DI LINEE	DI.COS. s.p.a.	ECONET
GRUPPI LAVORI FIORCOST	HITACHI Hitachi Rail S.p.A.	Sirti NUMERO PROGRESSIVO GENERALE

PROGETTO	IMPIANTO	PROGRESSIVO	FORMATO	FASE	TIPO	A.G.
FLI2	7A11	010116	A0	AS	12	12L

AS BUILT - LINEA 2

SISTEMAZIONE URBANISTICA

Planimetria
tratta: Via L. Alamanni
dal km 0+100 al km 0+200

INGEGNERE **PAOLO BORGHETTI**

PROGETTO **SDA progetti**

MANDATARIATI COSTRUTTORI: **TRAM DI FIRENZE** DL/R.U.P.

REV	DATA	DESCRIZIONE	SR o Prof. Incaricato	A.T.I.
			Disegnato	Verificato
			Approvato	Verificato
			Approvato	Verificato
0A	09/06/2020	Emissione definitiva AS BUILT	S.D.A.	BARNINI SACCHIGNANI N.A. N.A. ROMANUCCI