


LEGENDA

Asse del binario e verso di percorrenza	Marcipiedi (pavimentazione in conglomerato bituminoso)
Binario di linea	Marcipiedi (Pavimentazione in pietra fiammata in continuità con la pavimentazione di Via degli Avelli)
Cordoli di bordo della sede tranviaria	Marcipiedi (pavimentazione in lastre di arenaria marino subbiata)
Banchina di fermata	Pavimentazione in conglomerato con bitume trasparente (colore terre toscane o grigio)
Indicazione fermata	Pista ciclabile (pavimentazione in asfalto colorato in pasta)
Senso di marcia veicoli	Aree verdi ed aiuole
Limiti di intervento	Aiuole con ghiaia fine colorata
Stalli di sosta per disabili assegnati	Parapetto di protezione della sede
Passi carrai	Paletti con catena
Pali illuminazione di progetto	Cordonato tipo Hobag mod. Refuga
Pali illuminazione esistenti	Cordolo marciapiede in granito sp. 25 cm. marc.
Pali trazione elettrica	Cordolo in granito sp. 15 cm.
Zanella in calcestruzzo	Marcipiedi (pavimentazione in pietra di Cardoso)
Zanella in porfido	Marcipiedi (pavimentazione in asfalto tipo Sacatrasparent)
Alberature esistenti conservate	Nuove alberature
Cordonali in cls rialzati	Cordonali in pietra rialzati
Cordonali in cls a raso	Cordonali in cls a raso
Cordonali in cls a raso con calotte metalliche	Cordonali in pietra a raso con calotte metalliche

ELABORATI DI RIFERIMENTO

REV	DATA	DESCRIZIONE	CODIFICA ELABORATO nuova emissione	CODIFICA ELABORATO di riferimento
00	30/04/09	PE-Emissione	PE FL27A00018	PE FL27A00018
01	30/06/10	PE-Rivisione a seguito istruttoria D.I.N.A.	PE FL27A00018	PE FL27A00018
02	08/07/14	PE-Emissione-Sottosede-Abn. FL27A00018	PE FL27A00018	PE FL27A00018
03	16/12/14	PE-Rivisione cartello C4	PE FL27A00018	PE FL27A00018
04	09/02/17	PV-Prima emissione-Sottosede PE FL27A00018	PV FL27A00018	PV FL27A00018
05	20/06/17	PV-Rivisione-protezione laterale D.I.	PV FL27A00018	PV FL27A00018
06	08/01/18	PV-Rivisione-Q45 n.464 del 04-01-2018	PV FL27A00018	PV FL27A00018
0A	25/11/19	PV-Rivisione-protezione PV FL27A00018	PI FL27A00018	PV FL27A00018

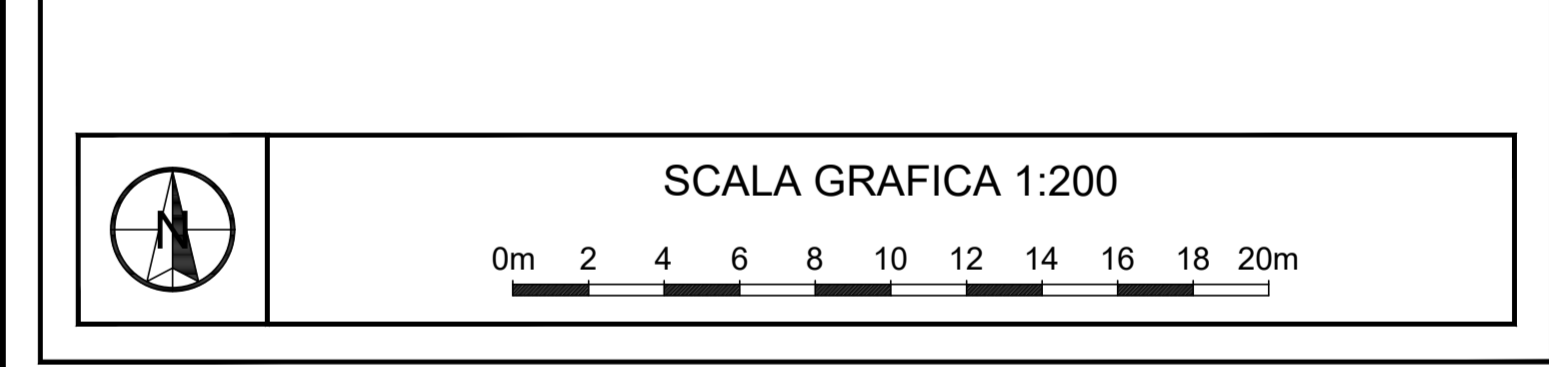

CONCEDENTE: COMUNE DI FIRENZE

CONCESSIONARIA: TRAM DI FIRENZE S.p.A.

ASSOCIAZIONE TEMPORANEA DI IMPRESE PER LA REALIZZAZIONE DEL SISTEMA TRANVIARIO FIORENTINO LINEE 2 E 3.1

CONSORZIO INTEGRA	ALSTOM Transport Global Solutions ITALIA	HITACHI Hitachi Rail STS
GRUPPO LAVORI FINCOFIN	HITACHI Hitachi Rail S.p.A.	Sirti

NUMERO PROGRESSIVO GENERALE

PROGETTO	IMPIANTO	PROGRESSIVO	FORMATO	FASE	TIPO	A.G.
FL2	7A1	010134	A0	AS	12	2L

AS BUILT - LINEA 2

SISTEMAZIONE URBANISTICA

Planimetria

tratta: Via L. Alamanni - Via G. Monaco dal km 0+200 al km 0+350

PROF. ELABORATO: SDA progetti

MANDATARIA ATTI COSTRUTTI

TRAM DI FIRENZE

DL / R.U.P.

REV	DATA	DESCRIZIONE	SR o Prof. Incaricato	A.T.I.
0A	10/06/2020	Emissione definitiva As Built	S.D.A. BARNINI	CAVALLONE N.A. N.A. BIANCHI/LO
0B	22/12/2020	Emissione As Built	S.D.A. BARNINI	CACCIARELLA N.A. N.A. BIANCHI/LO