


LEGENDA

Asse del binario e verso di percorrenza	Marciaiepi (pavimentazione in conglomerato bituminoso)
Binario di linea	Marciaiepi (Pavimentazione in pietra fiammata in continuità con la pavimentazione di Via degli Avelli)
Cordoli di bordo della sede tranviaria	Marciaiepi (pavimentazione in lastre di arenaria marino subbitate)
Banchina di fermata	Pavimentazione in conglomerato con bitume trasparente (colore terre toscane o grigio)
Indicazione fermata	Pista ciclabile (pavimentazione in asfalto colorato in pasta)
Senso di marcia veicoli	Aree verdi ed aiuole
Limiti di intervento	Aiuole con ghiaia fine colorata
Stalli di sosta per disabili assegnati	Parapetto di protezione della sede
P.C.	Paletti con catena
Pali illuminazione di progetto	Cordonato tipo Hobag mod. Refuga
Pali illuminazione esistenti	Cordolo marciapiepi in granito sp. 25 cm. marc.
Pali trazione elettrica	Cordolo in granito sp. 15 cm.
Zanella in calcestruzzo	Marciaiepi (pavimentazione in pietra di Cardoso)
Zanella in porfido	Marciaiepi (pavimentazione in asfalto tipo Sacatrasparent)
Alberature esistenti conservate	Nuove alberature
Cordonati in cls rialzati	Cordonati in pietra rialzati
Cordonati in cls a raso	Cordonati in pietra a raso
Cordonati in cls a raso con calotte metalliche	Cordonati in pietra a raso con calotte metalliche

ELABORATI DI RIFERIMENTO

REV	DATA	DESCRIZIONE	CODIFICA ELABORATO nuova emissione	CODIFICA ELABORATO di riferimento
00	30/04/09	PE-Emissione	PE FL27A100030	PE FL27A100030
0A	30/06/10	PE-Rivisione a seguito istruttoria R.I. N.A.	PE FL27A100030	PE FL27A100030
0B	22/11/10	PE-Misura rilievo zona nuovo generatore Magliana	PE FL27A100030	PE FL27A100030
0C	31/12/11	PE-Rivisione per recepimento pressioni variati	PE FL27A100030	PE FL27A100030
0A	21/02/18	PL-Prima emissione-Sostituisce PE FL27A100030	PL FL27A100030	PE FL27A100030

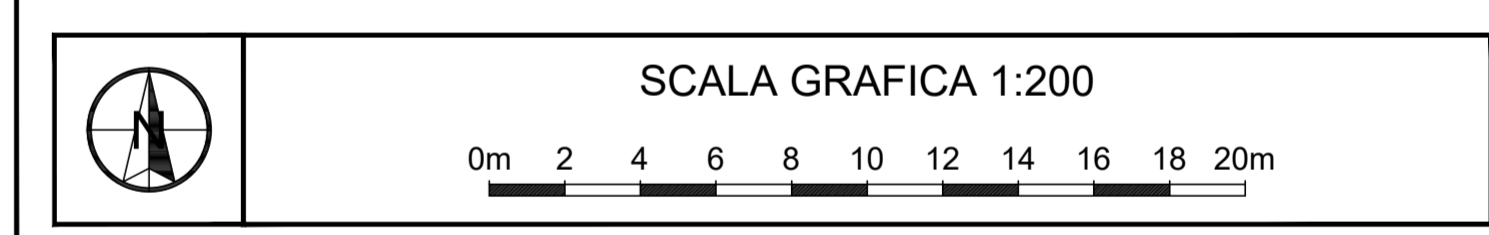

CONCEDENTE: **COMUNE DI FIRENZE**

CONCESSIONARIA: **TRAM DI FIRENZE S.p.A.**

ASSOCIAZIONE TEMPORANEA DI IMPRESE PER LA REALIZZAZIONE DEL SISTEMA TRANVIARIO FIORENTINO LINEE 2 E 3.1

CONSORZIO INTEGRATO	ALSTOM Transport Global Solutions ITALIA	HITACHI Hitachi Rail STS
cmb CONSORZIO MANUTENZIONE E MANICANTI DI SPM	D.COS. s.p.a.	EcoNET
CANTIERI PAVIMENTAZIONE	HITACHI Hitachi Rail S.p.A.	Sirti NUMERO PROGRESSIVO GENERALE

PROGETTO	IMPIANTO	PROGRESSIVO	FORMATO	FASE	TIPO	A.G.
FL2	7A1	00030	A0	A5	12	12D

AS BUILT - LINEA 2
SISTEMAZIONE URBANISTICA
 Planimetria
 tratta: Via L. Gordigiani - Via S. Buonsignori
 dal km 1+500 al km 1+650

PROF. INCARICATO: **SDA progetti**

MANDATARIA ATTI COSTRUITI: **TRAM DI FIRENZE**

DL F.R.U.P.

NOME/SOCIETA' RAGGRUPPATAE TRAFITER		CODICE/SOCIETA' RAGGRUPPATAE		
REV	DATA	DESCRIZIONE	SR o Prof. Incaricato	A.T.I.
0A	30/06/2020	Emissione definitiva As Built	S.D.A. BARNINI SACCOLUERA	N.A. N.A. ROMA/NOGLIO
0B	14/12/2020	Emissione As Built	S.D.A. BARNINI SACCOLUERA	N.A. N.A. ROMA/NOGLIO