
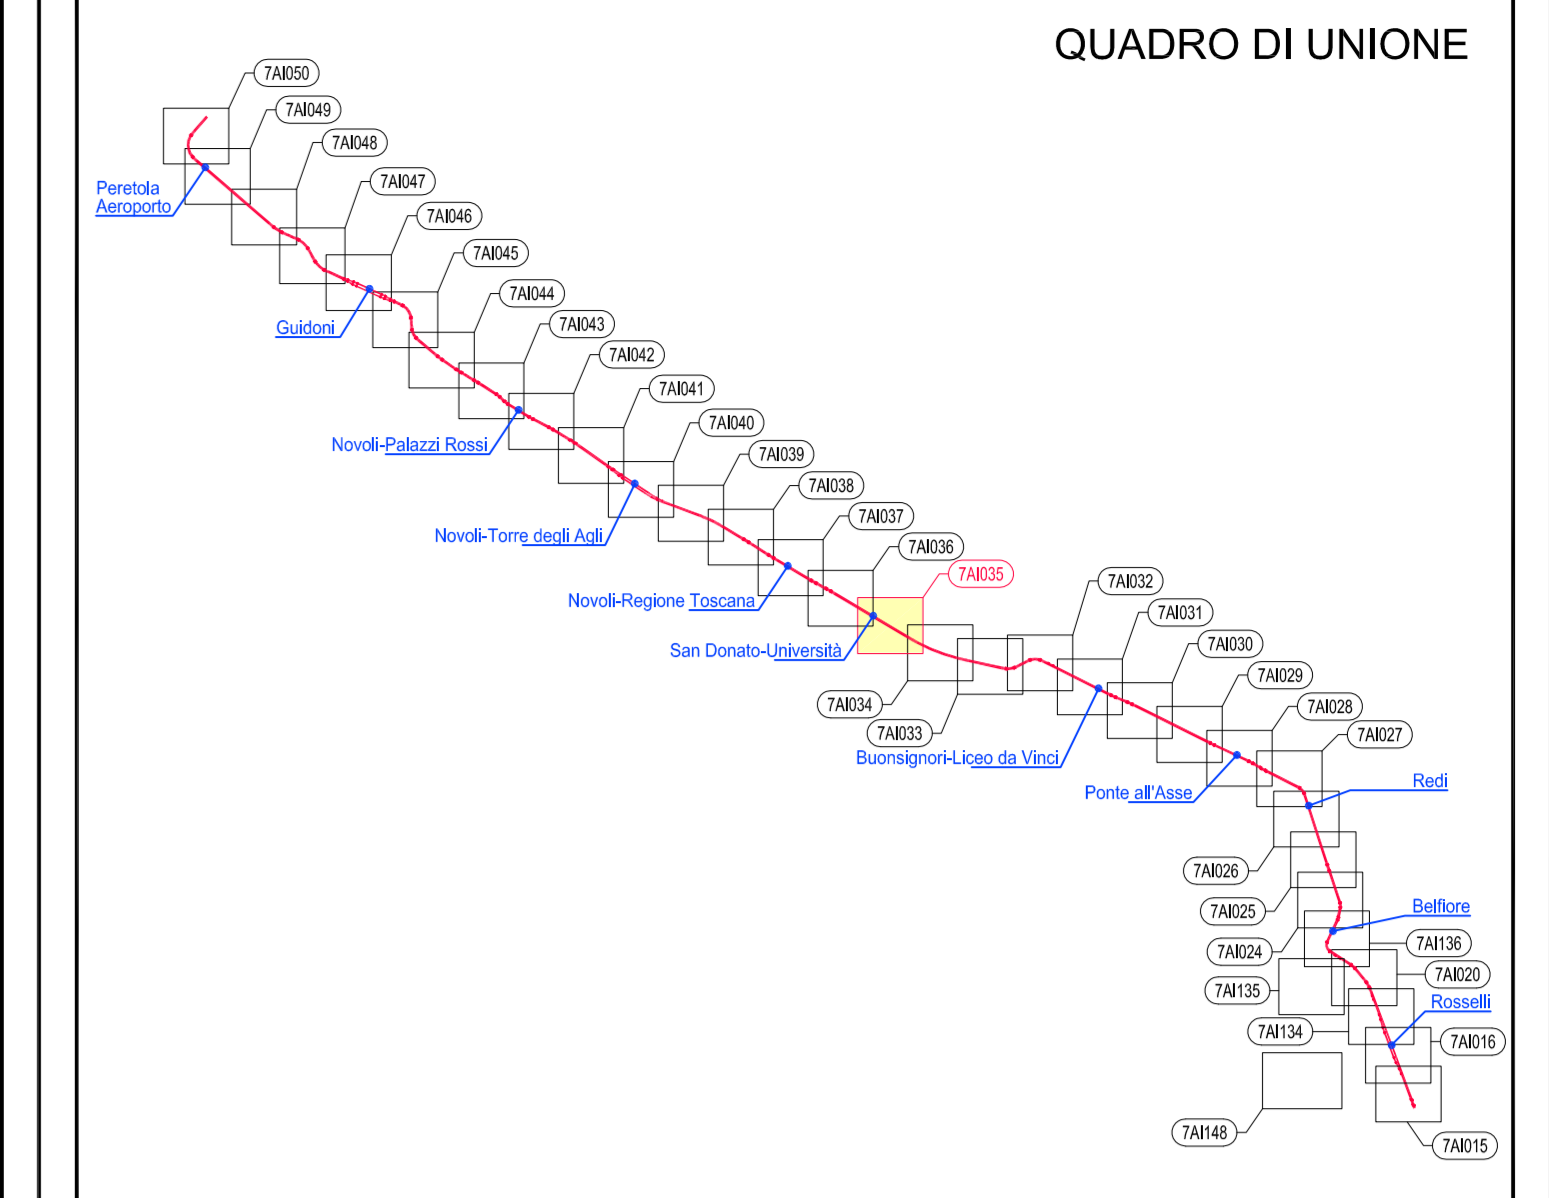


STRALCIO PLANIMETRICO ZONA SOTTO VIADOTTO

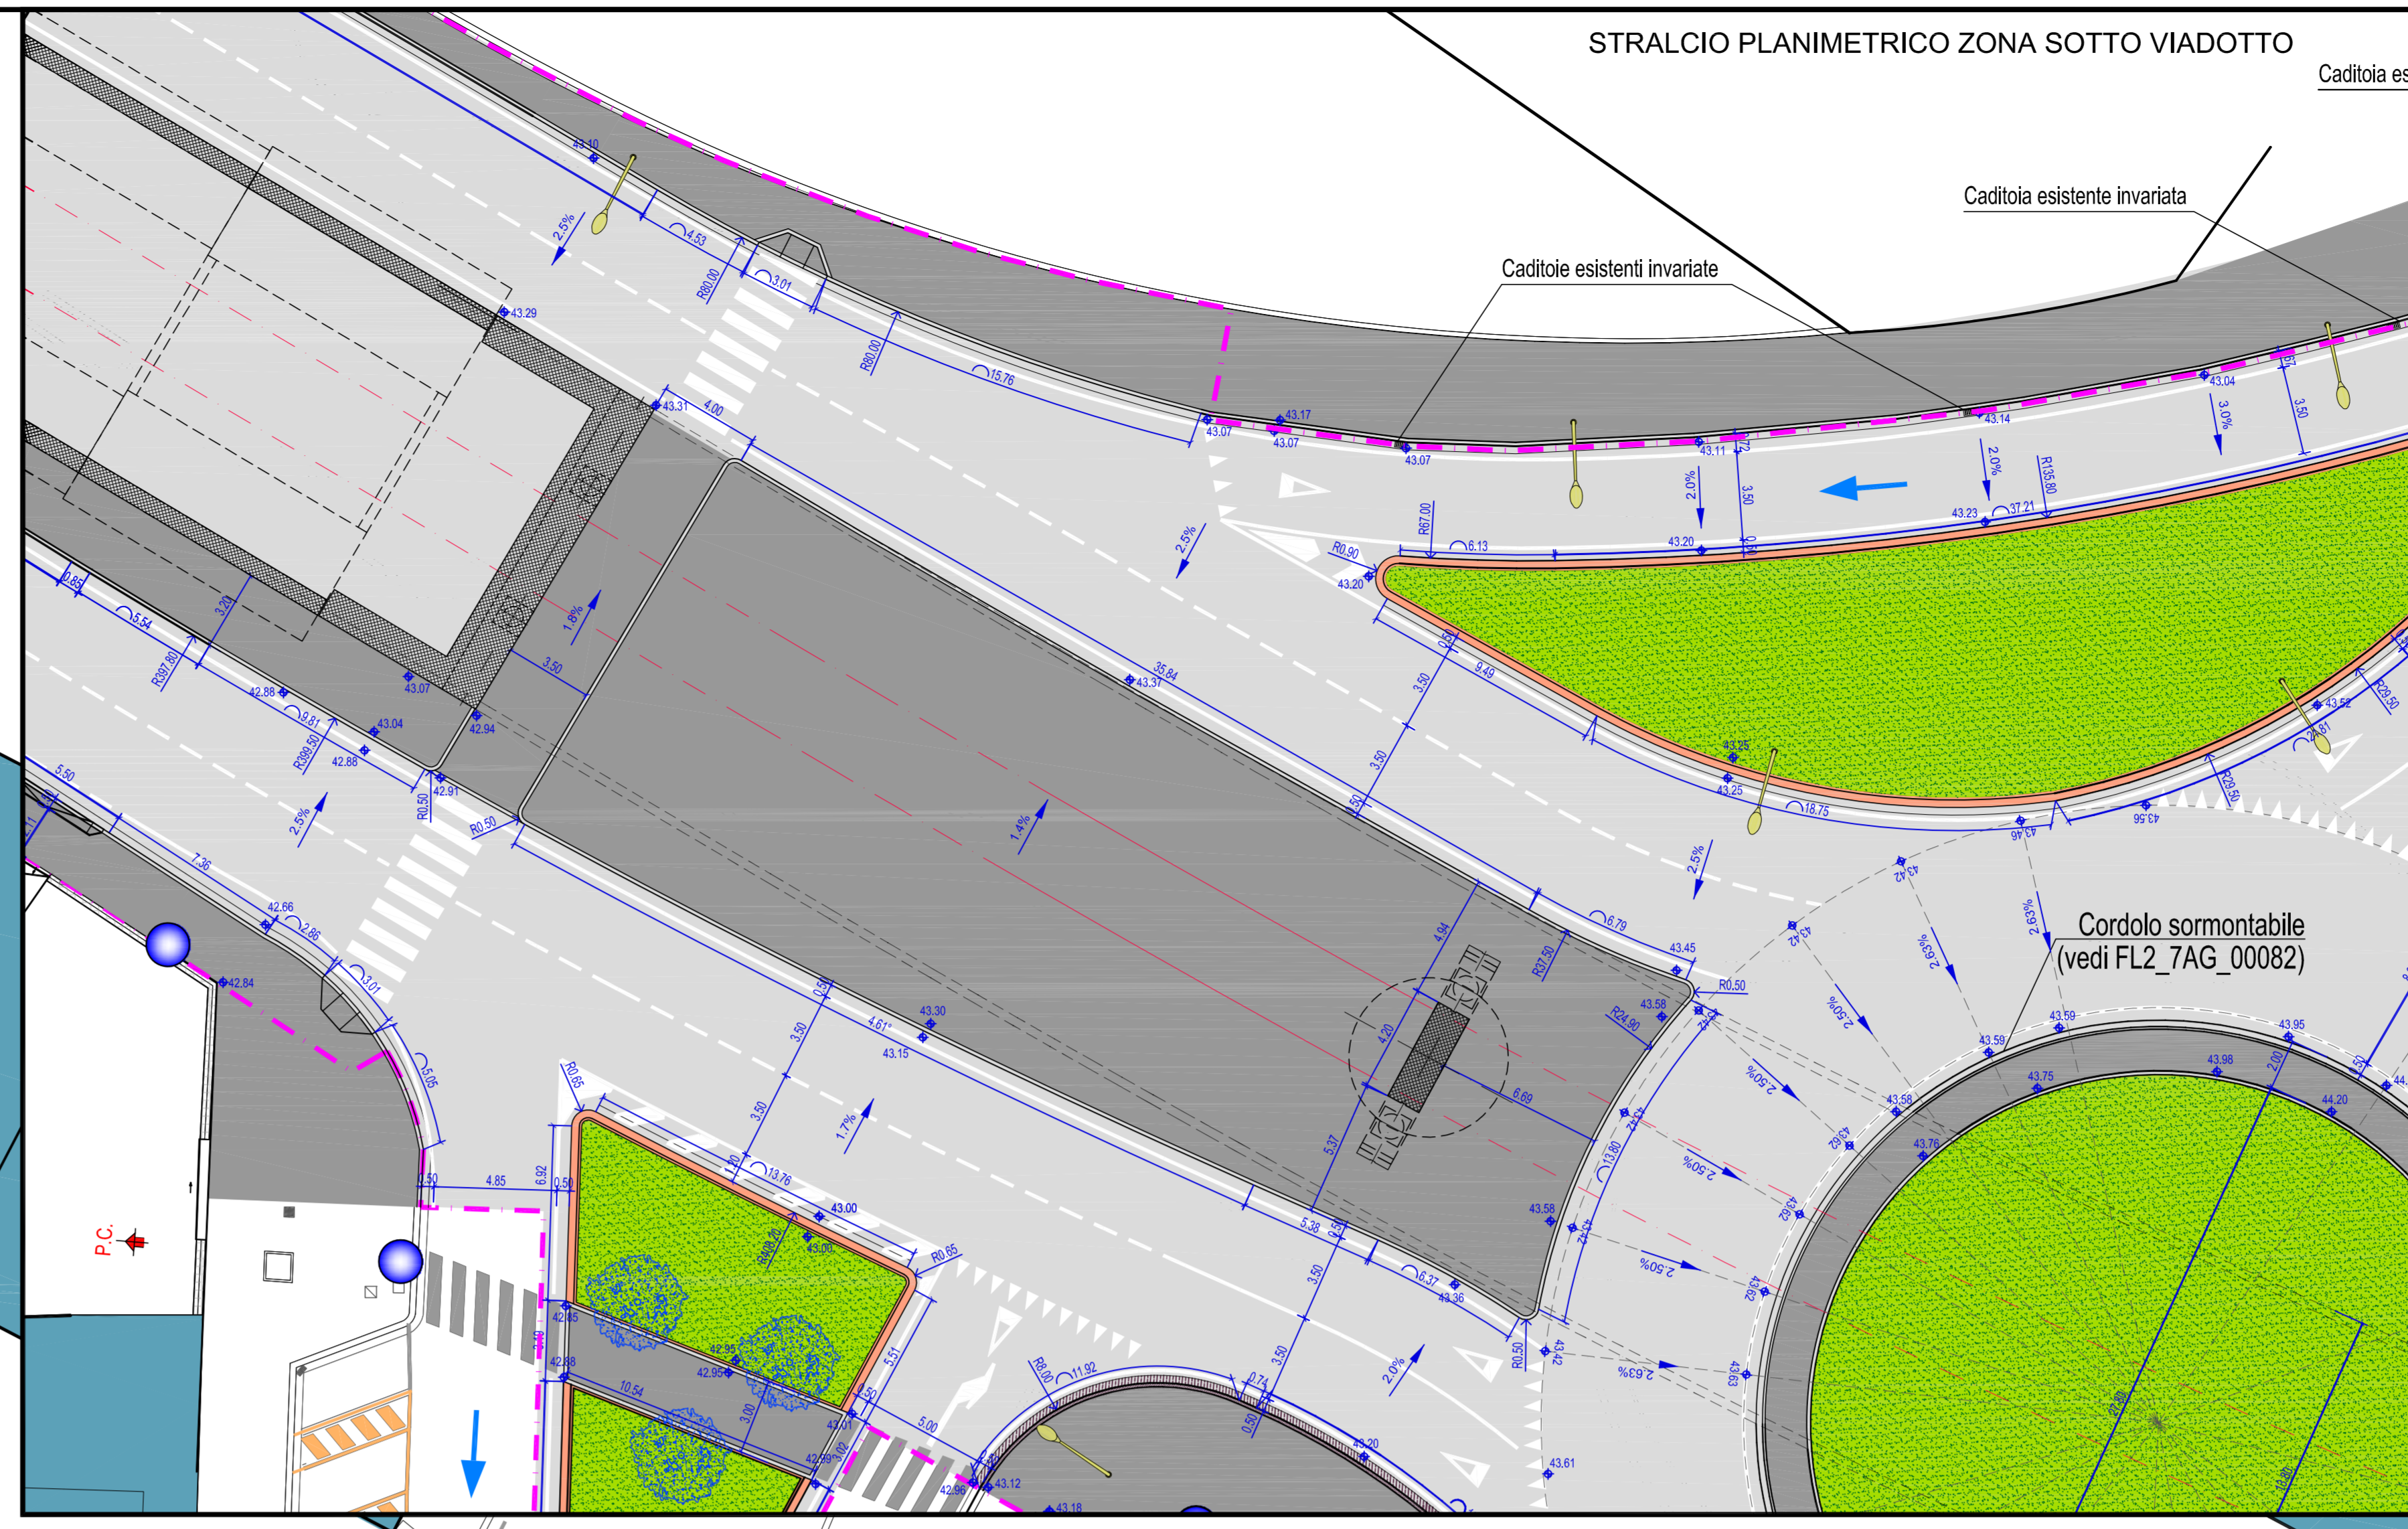


LEGENDA

Asse del binario e verso di percorrenza	Marciapiedi (pavimentazione in conglomerato bituminoso)
Binario di linea	Marciapiedi (Pavimentazione in pietra fiammata in continuità con la pavimentazione di Via degli Avelli)
Cordoli di bordo della sede tranviaria	Marciapiedi (pavimentazione in lastre di arenaria marino subbiata)
Banchina di fermata	Pavimentazione in conglomerato con bitume trasparente (colore terre toscane o grigio)
Indicazione fermata	Piatta ciclabile (pavimentazione in asfalto colorato in pasta)
Senso di marcia veicoli	Aree verdi ed aiuole
Limiti di intervento	Aiuole con ghiaia fine colorata
Stalli di sosta per disabili assegnati	Parapetto di protezione della sede
Passi carrai	Paletti con catena
Pali illuminazione di progetto	Cordonato tipo Hobag mod. Refuga
Pali illuminazione esistenti	Cordolo marciapiedi in granito sp. 25 cm. marc.
Pali trazione elettrica	Cordolo in granito sp. 15 cm.
Zanella in calcestruzzo	Marciapiedi (pavimentazione in pietra di Cardoso)
Zanella in porfido	Marciapiedi (pavimentazione in asfalto tipo Sacatrasparent)
Alberature esistenti conservate	Nuove alberature
Cordonati in cls rialzati	Cordonati in pietra rialzati
Cordonati in cls a raso	Cordonati in pietra a raso
Cordonati in cls a raso con calotte metalliche	Cordonati in pietra a raso con calotte metalliche

ELABORATI DI RIFERIMENTO

REV	DATA	DESCRIZIONE	CODIFICA ELABORATO nuova emissione	CODIFICA ELABORATO di riferimento
00	30/04/09	PE-Emissione		PE FL27A00035
0A	30/06/10	PE-Rivisione a seguito istruttoria D.L.C.A.	PE FL27A00035	PE FL27A00035
0B	31/03/11	PE-Rivisione per adeguamento prescrizioni varianti	PE FL27A00035	PE FL27A00035
0C	25/01/13	PE-Ricevimento vertici schenti società definitiva	PE FL27A00035	PE FL27A00035
0A	24/11/14	PE-Emissione integra e sostitutiva PE FL27A00035	PE FL27A00035	PE FL27A00035
0B	03/02/16	PE-Rivisione marciapiedi lato Centro Commerciale	PE FL27A00035	PE FL27A00035
0C	21/12/17	PE-Rivisione Su parte finale muro-vasetto	PE FL27A00035	PE FL27A00035
0A	25/01/18	PV-Emissione Sostitutiva FL27A00035PV_OC	PV FL27A00035	PV FL27A00035
0D	16/07/19	PE-Ricevimento vertice DL Sostitutiva PV FL27A00035	PE FL27A00035	PV FL27A00035

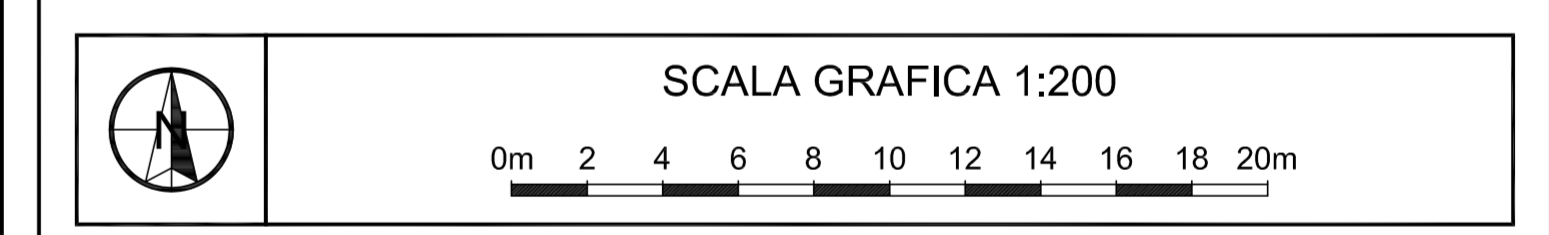

CONCEDENTE: **COMUNE DI FIRENZE**

CONCESSIONARIA: **TRAM DI FIRENZE S.p.A.**

ASSOCIAZIONE TEMPORANEA DI IMPRESE PER LA REALIZZAZIONE DEL SISTEMA TRANVIARIO FIORENTINO LINEE 2 E 3.1

CONSORZIO INTEGRA	ALSTOM Transport Global Solutions ITALIA	Ansaldo STS A Hitachi Group Company
cmb CONSORZIO MARCONI E MACCHINARI DI CARRE	DICOS s.p.a.	EcoNET
GRUPPI LAVORI FIORENTINI	HITACHI Hitachi Rail Italy, SpA	Sirel

NUMERO PROGRESSIVO GENERALE

PROGETTO	IMPIANTO	PROGRESSIVO	FORMATO	FASE	TIPO	A.S.
FL2	7A1	00035	A0	AS	12	2B

AS BUILT - LINEA 2
SISTEMAZIONE URBANISTICA
Planimetria
tratta: Via di Novoli
dal km 2+300 al km 2+450

PROGETTO: **SDA Progetti**
Via Paolo Saragat 10
00197 Roma

TRAM DI FIRENZE

REV	DATA	DESCRIZIONE	SIR o Prof. Incaricato	A.T.I.
0A	19/07/19	Emissione definitiva As Built	S.D.A. BARRINI CALCIAGUERRA	N.A. N.A. ROMANOLLO