


**LEGENDA**

Asse del binario e verso di percorrenza	Marcipiedi (pavimentazione in conglomerato bituminoso)
Binario di linea	Marcipiedi (Pavimentazione in pietra fiammata in continuità con la pavimentazione di Via degli Avelli)
Cordoli di bordo della sede tranviaria	Marcipiedi (pavimentazione in lastre di arenaria marino subbiata)
Banchina di fermata	Pavimentazione in conglomerato con bitume trasparente (colore terre toscane o grigio)
Indicazione fermata	Piatta ciclabile (pavimentazione in asfalto colorato in pasta)
Senso di marcia veicoli	Aree verdi ed aiuole
Limiti di intervento	Aiuole con ghiaia fine colorata
Stalli di sosta per disabili assegnati	Parapetto di protezione della sede
Passi carrai	Paletti con catena
Pali illuminazione di progetto	Cordonato tipo Hobag mod. Refuga
Pali illuminazione esistenti	Cordolo marciapiedi in granito sp. 25 cm, marc.
Pali trazione elettrica	Cordolo in granito sp. 15 cm.
Zanella in calcestruzzo	Marcipiedi (pavimentazione in pietra di Cardoso)
Zanella in porfido	Marcipiedi (pavimentazione in asfalto tipo Sacatrasparent)
Alberature esistenti conservate	Nuove alberature
Cordonati in cls rialzati	Cordonati in pietra rialzati
Cordonati in cls a raso	Cordonati in pietra a raso
Cordonati in cls a raso con calotte metalliche	Cordonati in pietra a raso con calotte metalliche

ELABORATI DI RIFERIMENTO

REV	DATA	DESCRIZIONE	CODIFICA ELABORATO nuova emissione	CODIFICA ELABORATO di riferimento
00	30/04/09	PE-Emissione	PE FL27A00037	PE FL27A00037
0A	30/06/10	PE-Rivoluzione a oggetto (Struttura e D.M.A.)	PE FL27A00037	PE FL27A00037
0B	31/03/11	PE-Rivoluzione per regolamento prescrizioni varianti	PE FL27A00037	PE FL27A00037
0C	25/01/13	PE-Ricezione verbali schieri subbita definita	PE FL27A00037	PE FL27A00037
0A	28/07/17	AS-Emissione Asseuti Strada Novoli	AS FL27A00037	PE FL27A00037
0A	01/02/18	PE-Firma emissione-Subbitura	PE FL27A00037	AS FL27A00037

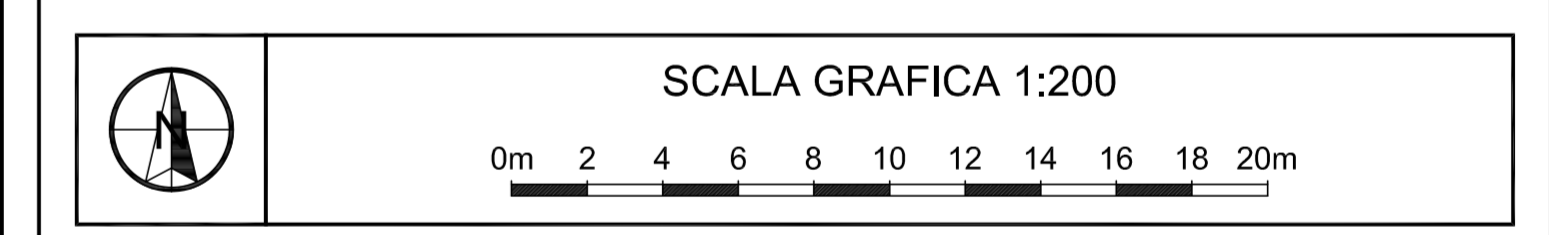

CONCEDENTE: **COMUNE DI FIRENZE**

CONCESSIONARIA: **TRAM DI FIRENZE S.p.A.**

ASSOCIAZIONE TEMPORANEA DI IMPRESE PER LA REALIZZAZIONE DEL SISTEMA TRANVIARIO FIORENTINO LINEE 2 E 3.1

CONSORZIO INTEGRA

ALSTOM Transport Global Solutions ITALIA

ANSALDO STS

cmb

DICOS s.p.a.

ECONET

GAMBI LAVORI PROGETTI

HITACHI Hitachi Rail Italy, SpA

Sirel

NUMERO PROGRESSIVO GENERALE

PROGETTO	IMPIANTO	PROGRESSIVO	FORMATO	FASE	TIPO	A.S.
FL2	7A1	0A037	A0	AS	12	29

AS BUILT - LINEA 2

SISTEMAZIONE URBANISTICA

Planimetria

tratta: Via di Novoli

dal km 2+650 al km 2+800

INGEGNERE PAOLO BORGHETTI

PROF. ING. PAOLO BORGHETTI

MANDATARIA ATTI COSTRUT.

TRAM DI FIRENZE

DI / R.U.P.

REV	DATA	DESCRIZIONE	SIR o Prof. Incaricato	A.T.I.
			Stipulato	Verificato
0A	28/07/17	Emissione Asseuti Strada Novoli	ARTEN SRL	COCCIGLIORINI COCCIGLIORINI N.A.
0B	16/10/19	Emissione definitiva As Built	S.D.A. GARNINI	COCCIGLIORINI N.A. RIVAGLIOLI