


LEGENDA

Asse del binario e verso di percorrenza	Marcipiedi (pavimentazione in conglomerato bituminoso)
Binario di linea	Marcipiedi (Pavimentazione in pietra fiammata in continuità con la pavimentazione di Via degli Avelli)
Cordoli di bordo della sede tranviaria	Marcipiedi (pavimentazione in lastre di arenaria marino subbiata)
Banchina di fermata	Pavimentazione in conglomerato con bitume trasparente (colore terre toscane o grigio)
Indicazione fermata	Pista ciclabile (pavimentazione in asfalto colorato in pasta)
Senso di marcia veicoli	Aree verdi ed aiuole
Limiti di intervento	Aiuole con ghiaia fine colorata
Stalli di sosta per disabili assegnati	Parapetto di protezione della sede
Passi carrai	Paletti con catena
Pali illuminazione di progetto	Cordonato tipo Hobag mod. Refuga
Pali illuminazione esistenti	Cordolo marciapiedi in granito sp. 25 cm. marc.
Pali trazione elettrica	Cordolo in granito sp. 15 cm.
Zanella in calcestruzzo	Marcipiedi (pavimentazione in pietra di Cardoso)
Zanella in porfido	Marcipiedi (pavimentazione in asfalto tipo Sacatrasparent)
Alberature esistenti conservate	Nuove alberature
Cordonati in cls rialzati	Cordonati in pietra rialzati
Cordonati in cls a raso	Cordonati in pietra a raso
Cordonati in cls a raso con calotte metalliche	Cordonati in pietra a raso con calotte metalliche

ELABORATI DI RIFERIMENTO

REV	DATA	DESCRIZIONE	CODIFICA ELABORATO nuova emissione	CODIFICA ELABORATO di riferimento
00	30/04/09	PE-Emissione	PE FL27A00039	PE FL27A00039
0A	31/02/11	PE-Revisione per recepimento prescrizioni varianti	PE FL27A00039	PE FL27A00039
0A	28/02/12	AS-Emissione da studi Strategici Novoli	AS FL27A0A039	PE FL27A00039
0A	10/10/18	PV-Rivisione definitiva SDA/PE FL27A00039	PV FL27A0A039	AS FL27A0A039
0B	01/03/19	PV-Ricepimento prescrizioni ODS n. 695 del 14/01/19	PV FL27A00039	PE FL27A00039
0C	16/02/19	PV-Ricepimento verifica DL n. 58/11 del 08/02/19	PV FL27A00039	PV FL27A00039
0A	24/08/18	PV-Emissione	PV FL2XX00051	PV FL2XX00051
0B	02/10/18	PV-Revisione da verbale Gdf n. 2109/18	PV FL2XX00051	PV FL2XX00051
0C	27/11/18	PV-Revisione ODS 692	PV FL2XX00051	PV FL2XX00051
0D	14/02/19	PV-Revisione a seguito di accordi con DL	PV FL2XX00051	PV FL2XX00051

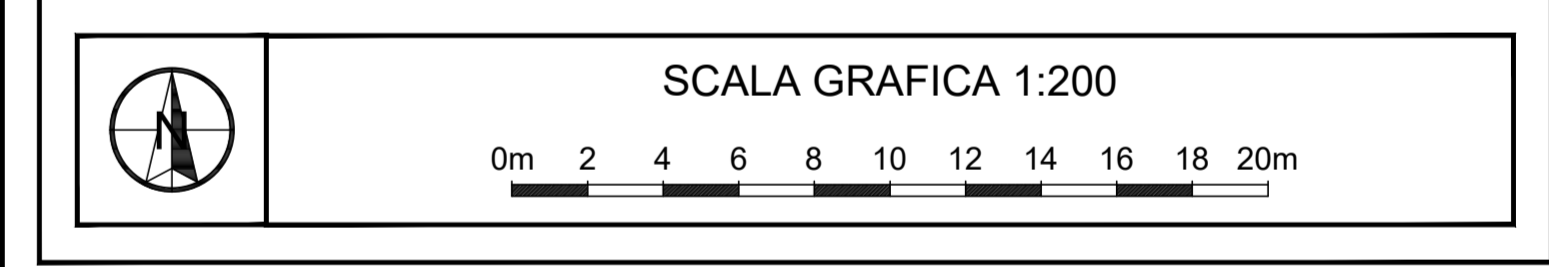

CONCEDENTE: **COMUNE DI FIRENZE**

CONCESSIONARIA: **TRAM DI FIRENZE S.p.A.**

ASSOCIAZIONE TEMPORANEA DI IMPRESE PER LA REALIZZAZIONE DEL SISTEMA TRANVIARIO FIORENTINO LINEE 2 E 3.1

CONSORZIO INTEGRA	ALSTOM Transport Global Solutions ITALIA	HITACHI Hitachi Rail STS
cmb CONSORZIO, IMBENTIMENTI E MANUTENZIONI DI CARRE	DICOS S.p.A.	ECONET
GRUPPO LAVORI PIRELLA	HITACHI Hitachi Rail S.p.A.	Sirti

NUMERO PROGRESSIVO GENERALE

PROGETTO	IMPIANTO	PROGRESSIVO	FORMATO	FASE	TIPO	A.S.
FL2	7A1	0A039	A0	AS	12	27

AS BUILT - LINEA 2
SISTEMAZIONE URBANISTICA
Planimetria
tratta: Via di Novoli
dal km 2+950 al km 3+150

REV	DATA	DESCRIZIONE	SIR o Prof. Incaricato	A.T.I.
0A	28/02/12	Emissione AS Built Strategici Novoli	ARTEN S.R.L.	ACCINGHERI/COCCOLINI/NOVA
0B	19/02/19	Emissione definitiva AS Built	S.D.A. BARNINI	ACCINGHERI/NOVA
0C	14/12/2020	Emissione AS Built	S.D.A. BARNINI	ACCINGHERI/NOVA