


**LEGENDA**

Asse del binario e verso di percorrenza	Marciaie (pavimentazione in conglomerato bituminoso)
Binario di linea	Marciaie (Pavimentazione in pietra fiammata in continuità con la pavimentazione di Via degli Avelli)
Cordoli di bordo della sede tranviaria	Marciaie (pavimentazione in lastre di arenaria marino subbiata)
Banchina di fermata	Pavimentazione in conglomerato con bitume trasparente (colore terre toscane o grigio)
Indicazione fermata	Plata ciclabile (pavimentazione in asfalto colorato in pasta)
Senso di marcia veicoli	Aree verdi ed aiuole
Limiti di intervento	Aiuole con ghiaia fine colorata
Stalli di sosta per disabili assegnati	Parapetto di protezione della sede
Passi carrai	Paletti con catena
Pali illuminazione di progetto	Cordonato tipo Hobag mod. Refuga
Pali illuminazione esistenti	Cordolo marciapiedi in granito sp. 25 cm. marc.
Pali trazione elettrica	Cordolo in granito sp. 15 cm.
Zanella in calcestruzzo	Marciaie (pavimentazione in pietra di Cardoso)
Zanella in porfido	Marciaie (pavimentazione in asfalto tipo Sacatrasparent)
Alberature esistenti conservate	Nuove alberature
Cordonati in cls rialzati	Cordonati in pietra rialzati
Cordonati in cls a raso	Cordonati in pietra a raso
Cordonati in cls a raso con calotte metalliche	Cordonati in pietra a raso con calotte metalliche




ELABORATI DI RIFERIMENTO

REV	DATA	DESCRIZIONE	CODIFICA ELABORATO	CODIFICA ELABORATO DI RIFERIMENTO
00	30/04/09	PE-Emissione		PE FL27A00042
0A	30/06/10	PE-Rivoluzione a oggetto installazione R1 N.A.	PE FL27A00042	PE FL27A00042
0B	20/11/10	PE-Emissione note per riepilogo privato da approvare	PE FL27A00042	PE FL27A00042
0C	10/05/11	PE-Variazioni dal km 3+300 al km 3+500	PE FL27A00042	PE FL27A00042
0D	31/12/11	PE-Rivoluzione per recepimento prescrizioni varianti	PE FL27A00042	PE FL27A00042
0A	20/12/16	PI-Prima emissione Sottosistema PE FL27A00042	PI FL27A00042	PI FL27A00042
0B	10/03/17	PI-Mod. posti auto riservati per persone disabili	PI FL27A00042	PI FL27A00042
0C	15/05/17	PI-Mod. a seguito ODS 308 del 10/04/2017	PI FL27A00042	PI FL27A00042
0A	12/05/17	AS-Prima emissione	AS FL27A00042	AS FL27A00042
0B	13/05/17	AS-Rivoluzione	AS FL27A00042	AS FL27A00042
0D	27/05/19	IR-Sviluppo verifica OL - Sostituito AS FL27A00042	PI FL27A00042	AS FL27A00042

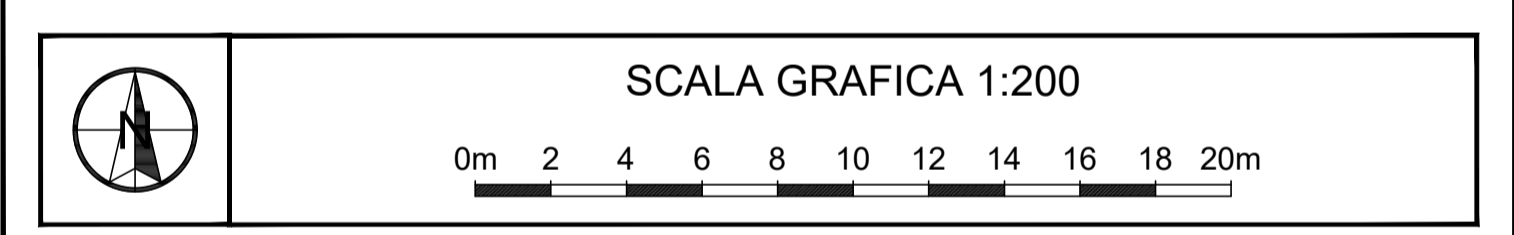

SEZIONE X - X - scala 1:50

- Via di Novoli Pavimentazione sede tranviaria in masselli autobloccanti

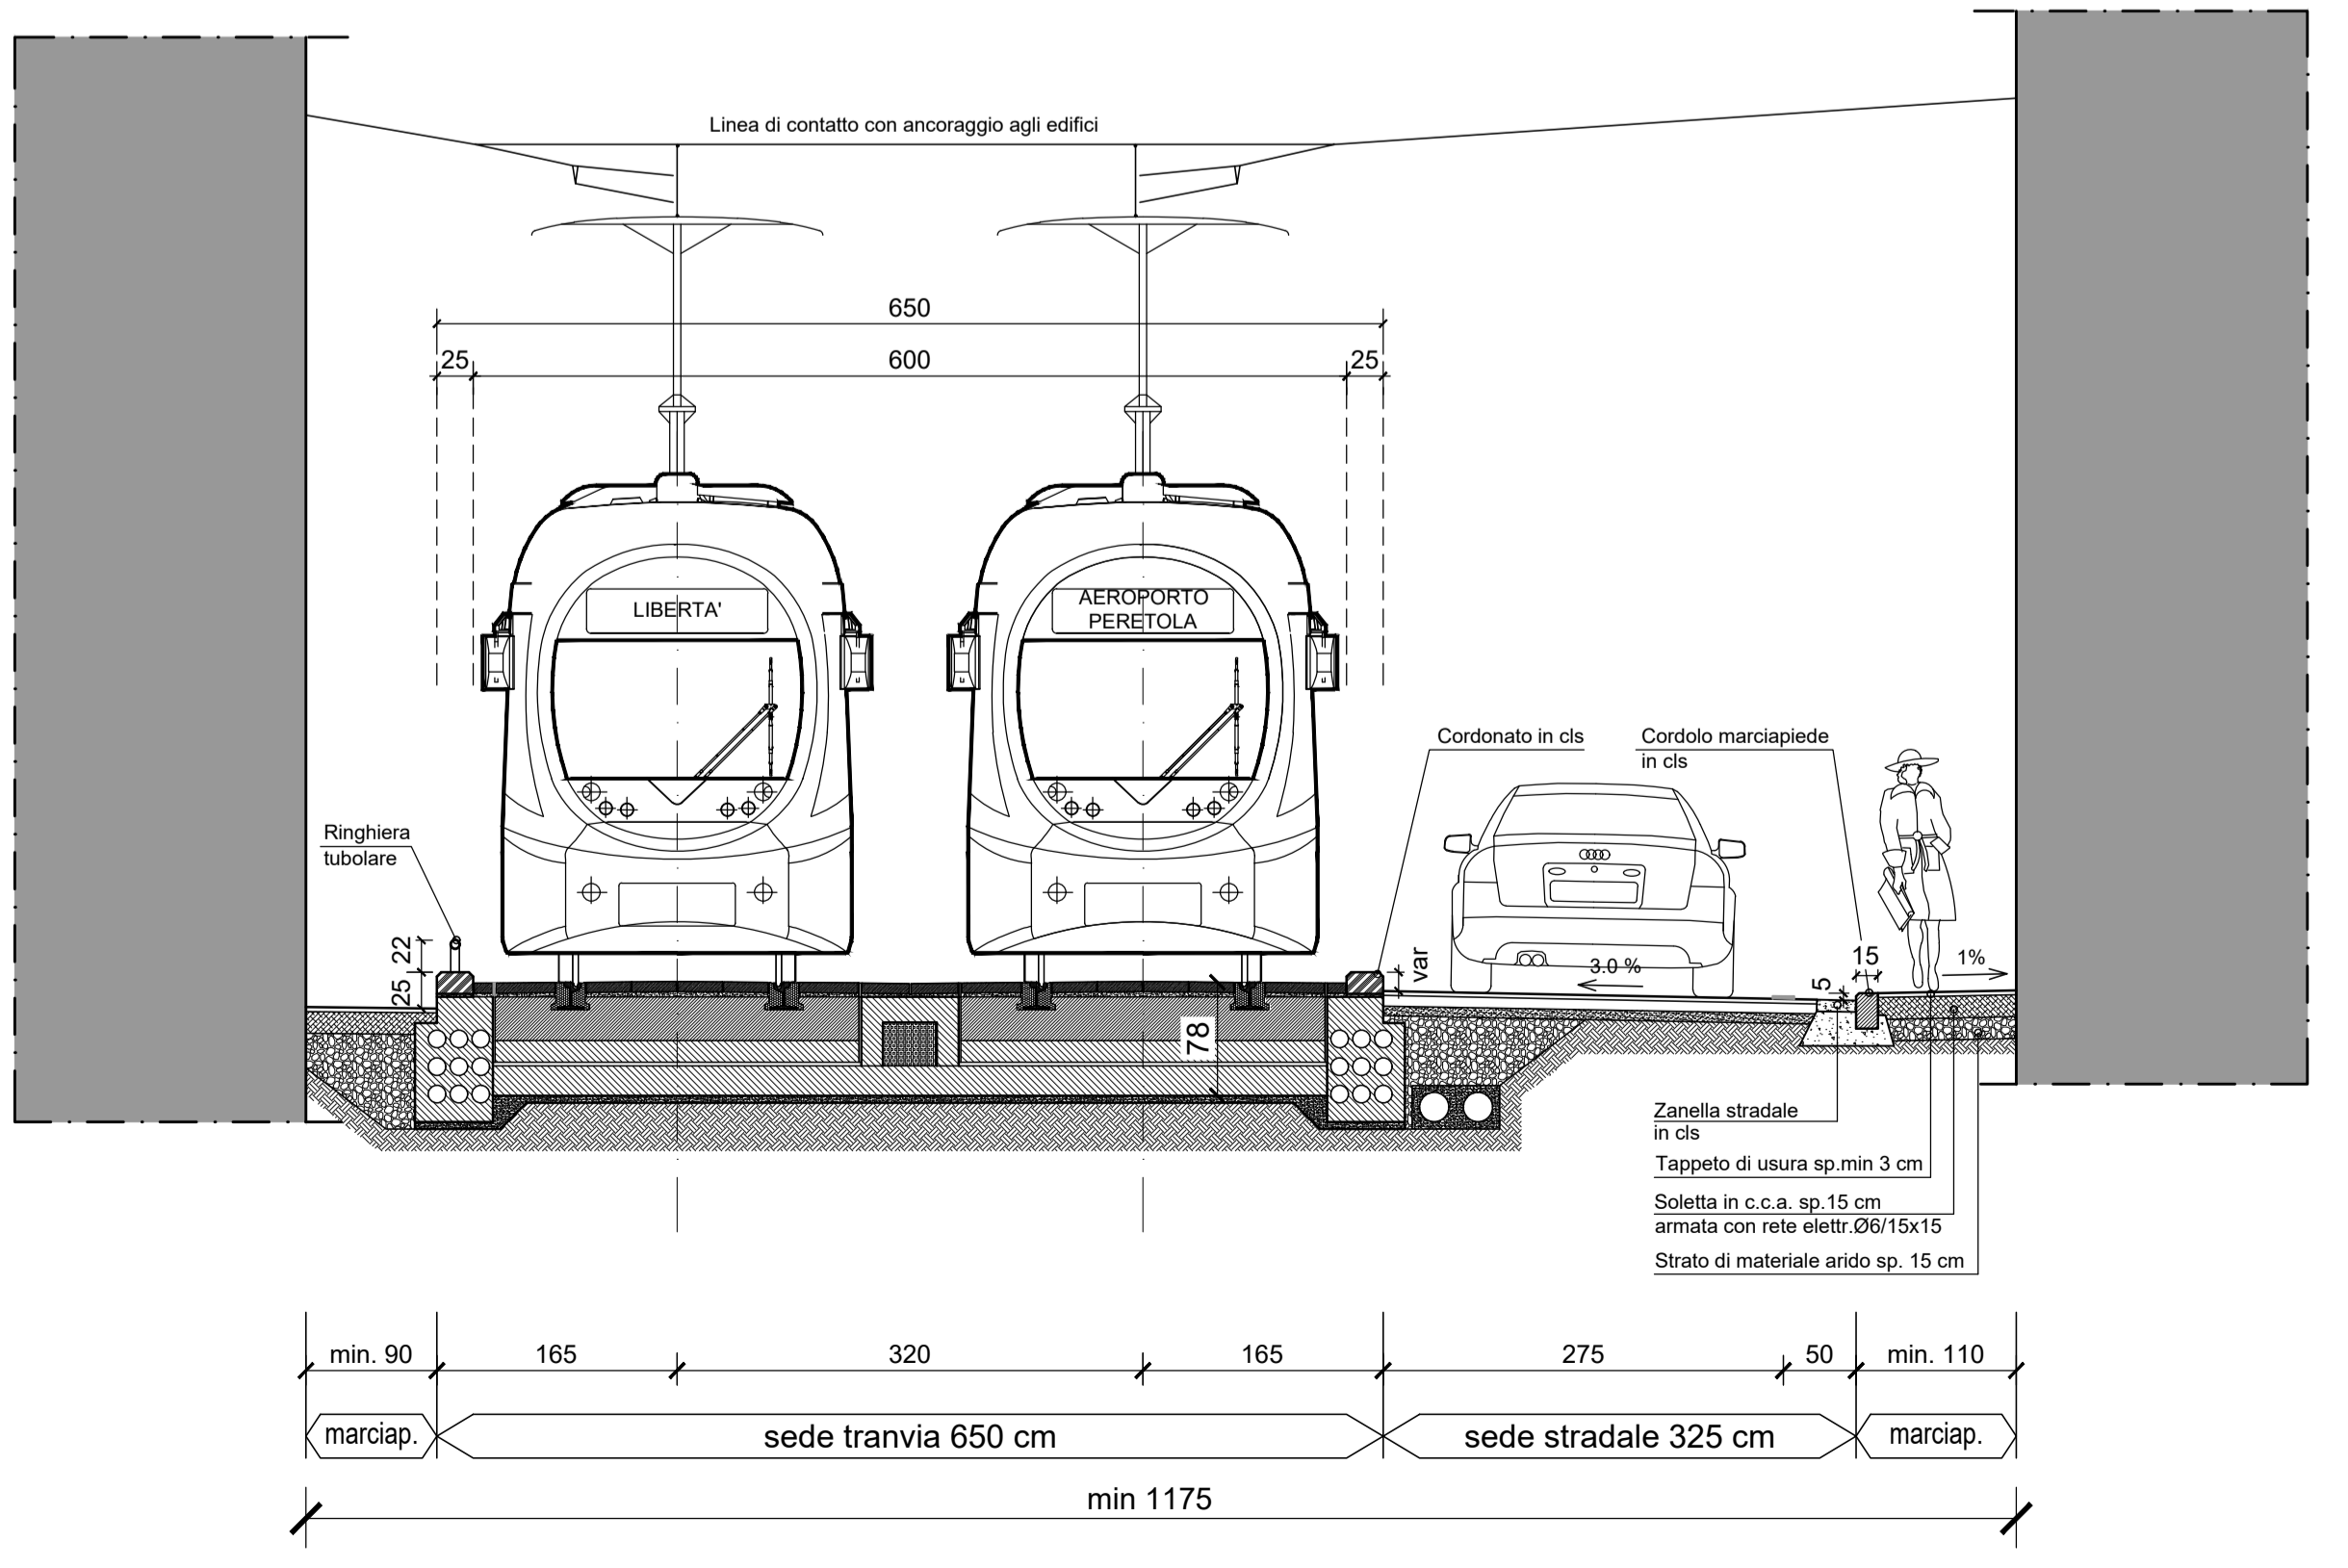

AS BUILT - LINEA 2  
SISTEMAZIONE URBANISTICA  
Planimetria  
tratta: Via di Novoli  
dal km 3+500 al km 3+650

PROF. INCARICATO: **SDA progettati**

MANDATARIAI ARTI COSTRUTTIVE: **TRAM DI FIRENZE**

DL / R.U.P.

REV	DATA	DESCRIZIONE	SR o Prof. Incaricato	A.T.I.
0C	01/01/19	Emissione definitiva As Built	S.D.A. BARNINI CACCIAGHERA	N.A. ROMANUOLO
0D	09/05/2020	Emissione As Built - Elm. parcheggio sciaro merci	S.D.A. BARNINI CACCIAGHERA	N.A. ROMANUOLO
0E	14/12/2020	Emissione As Built	S.D.A. BARNINI CACCIAGHERA	N.A. ROMANUOLO