


LEGENDA

Asse del binario e verso di percorrenza	Marciapiedi (pavimentazione in conglomerato bituminoso)
Binario di linea	Marciapiedi (Pavimentazione in pietra fiammata in continuità con la pavimentazione di Via degli Avelli)
Cordoli di bordo della sede tranviaria	Marciapiedi (pavimentazione in lastre di arenaria marino subbiata)
Banchina di fermata	Pavimentazione in conglomerato con bitume trasparente (colore terre toscane o grigio)
Indicazione fermata	Pista ciclabile (pavimentazione in asfalto colorato in pasta)
Senso di marcia veicoli	Are verdi ed aiuole
Limiti di intervento	Aiuole con ghiaia fine colorata
Stalli di sosta per disabili assegnati	Parapetto di protezione della sede
Passi carrai	Paletti con catena
Pali illuminazione di progetto	Cordonato tipo Hobag mod. Refuga
Pali illuminazione esistenti	Cordolo marciapiede in granito sp. 25 cm. marc.
Pali trazione elettrica	Cordolo in granito sp. 15 cm.
Zanella in calcestruzzo	Marciapiedi (pavimentazione in pietra di Carrara)
Zanella in porfido	Marciapiedi (pavimentazione in asfalto tipo Saccastrapant)
Alberature esistenti conservate	Nuove alberature
Cordonati in cls rialzati	Cordonati in pietra rialzati
Cordonati in cls a raso	Cordonati in pietra a raso
Cordonati in cls a raso con calotte metalliche	Cordonati in pietra a raso con calotte metalliche

ELABORATI DI RIFERIMENTO

REV	DATA	DESCRIZIONE	CODIFICA ELABORATO nuova emissione	CODIFICA ELABORATO di riferimento
00	30/04/09	PE-Emissione	PE FL27A00046	PE FL27A00046
0A	30/06/10	PE-Rivisione a soggetto istruttoria in l.n.a.	PE FL27A00046	PE FL27A00046
0B	30/11/17	PE-Rivisione emissione-Salvatore PE FL27A00046	PE FL27A00046	PE FL27A00046
0C	14/03/18	PE-Riv. prestazioni DL, alleg. prot. n. 185/19-02/18	PE FL27A00046	PE FL27A00046
0D	12/09/18	PE-Aggiornamento S2 area fermata Guidoni	PE FL27A00046	PE FL27A00046

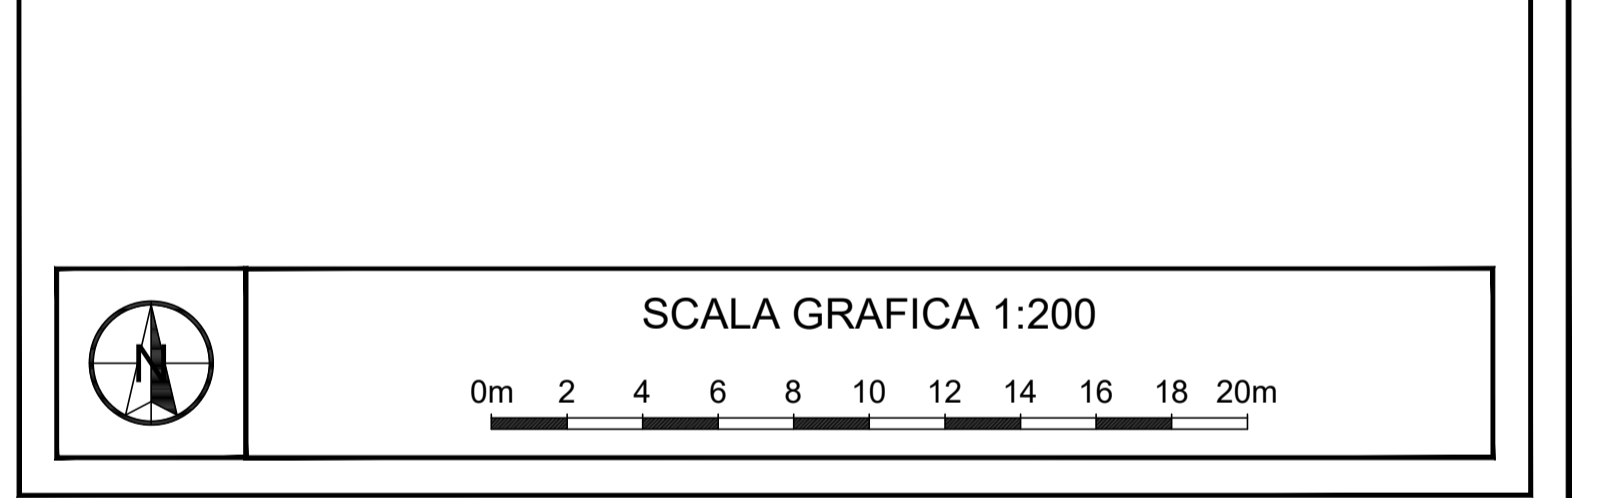

CONCEDENTE: COMUNE DI FIRENZE

CONCESSIONARIA: TRAM DI FIRENZE S.p.A.

ASSOCIAZIONE TEMPORANEA DI IMPRESE PER LA REALIZZAZIONE DEL SISTEMA TRANVIARIO FIORENTINO LINEE 2 E 3.1

CONSORZIO INTEGRA	ALSTOM Transport Global Solutions ITALIA	HITACHI Hitachi Rail STS
cmb CORPORATE MEMBER	D.I.C.O.S. s.p.a.	EgoNET
CONSIGLIO LAVORI FIORCOST	HITACHI Hitachi Rail S.p.A.	Sirti

NUMERO PROGRESSIVO GENERALE

PROGETTO	IMPIANTO	PROGRESSIVO	FORNITO	FASE	TIPO	A.G.
FLI2	7A11	0101416	A0	AS	12	21

AS BUILT - LINEA 2
SISTEMAZIONE URBANISTICA
Planimetria
tratta: Viale A. Guidoni
dal km 4+200 al km 4+350

PROGETTATO: SDA PROGETTI

MANDATARIA ATI COSTRUTTORI: TRAM DI FIRENZE

DELEGATO I.P.: []

REV	DATA	DESCRIZIONE	SR o Prof. Incaricato			A.T.I.		
			Redatto	Verificato	Approvato	Verificato	Approvato	Viso
0A	18/09/18	Proseguimento sistema AS BUILT	S.D.A.	BARINNI	CACCAGHERA	N.A.	N.A.	ROMANZUOLI
0B	26/06/2020	Proseguimento AS BUILT - Aggiornamento progetto copertura tronchi	S.D.A.	BARINNI	CACCAGHERA	N.A.	N.A.	ROMANZUOLI
0C	14/12/2020	Proseguimento AS BUILT	S.D.A.	BARINNI	CACCAGHERA	N.A.	N.A.	ROMANZUOLI