


**LEGENDA**

Asse del binario e verso di percorrenza	Pavimentazione in lastre di arenaia magno posate a corere 40x60cm
Binario di linea	Marciapiedi: zona in cui prevedere rifacimento usura marciapiede
Cordoli di bordo della sede tranviaria	Marciapiedi: pavimentazione in conglomerato bituminoso
Banchina di fermata	Pavimentazione in cubetti in porfido color grigio ocra 10x14 cm posati a coda di pavone
Indicazione fermata	Pavimentazione in piastrelle a spacco in porfido piano naturale 40x60-50-40 posate a corere
Senso di marcia veicoli	Piata ciclabile: pavimentazione in conglomerato bituminoso colorato con aggregati colore rosso e aggiunta di ossido di ferro
Limiti di intervento PE	Are verdi ed aiuole
Limiti di intervento PE VACS	Aiuole con ghiaia fine colorata
Stalli di sosta per disabili assegnati	Cordolo in granito punzonato
Passi carrai	Cordolo in cls
Cordonati in cls rialzati	Cordonato tipo Hobag mod. Refuga
Cordonati in cls a raso	Zanella in calcestruzzo
Cordonati in pietra rialzati	Zanella in porfido
Cordonati in pietra a raso	Pali trazione elettrica
Parapetto di protezione della sede	Pali illuminazione di progetto
Paletti con catena	Pali illuminazione esistenti
Alberature esistenti conservate	
Nuove alberature	

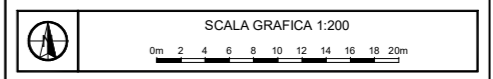

CONCEDENTE: **COMUNE DI FIRENZE**

CONCESSIONARIA: **TRAM DI FIRENZE S.p.A.**

ASSOCIAZIONE TEMPORANEA DI IMPRESE PER LA REALIZZAZIONE DEL SISTEMA TRANVIARIO FIORENTINO LINEE 2 E 3.1

CONSORZIO INTEGRA, ALSTOM, Ansaldo STS, cmb, DI.CO.S. s.p.a., EGONET, CONFIN LAVORI PUBBLICI, HITACHI, J. Sirti

PROGETTO: [FL3] [7A1] [0A0] [03] | FORMA DI: [A] | FASE: [A] | VOTO: [12] | SIT: [3T]

AS BUILT - LINEA 3.1  
SISTEMAZIONI URBANISTICHE  
Planimetria  
tratta: Viale G. B. Morgagni  
dal km 0+300 al km 0+450

PROF. INCARICATO: SDAprogetti | ING. PAOLO BIGNARDI | ING. PAOLO VERGILIO

REV	DATA	DESCRIZIONE	CODIFICA ELABORATO	CODIFICA ELABORATO
00	30/04/09	PE-Entrasse	PE FL37A00003	PE FL37A00003
01	22/11/09	PE-Intervento per recupero deteriorazioni agli stop	PE FL37A00003	PE FL37A00003
02	26/09/11	PE-Intervento per recupero deteriorazioni	PE FL37A00003	PE FL37A00003
03	11/06/12	PE-Intervento di adeguamento e sostituzione PE FL37A00003	PE FL37A00003	PE FL37A00003
04	20/01/18	PV-Intervento di adeguamento - Rev. Coll. n. 88 del 12-01-18	PV FL37A00003	PV FL37A00003
05	20/05/17	AS-Entrasse AS BUILT	AS FL37A00003	PV FL37A00003
06	18/07/17	AS-Entrasse AS BUILT	AS FL37A00003	AS FL37A00003