


LEGENDA

Asse del binario e verso di percorrenza	Pavimentazione in lastre di arenaria macigno posate a corriere 40x60cm
Binario di linea	Marciapiedi: zona in cui prevedere rifacimento usura marciapiede
Cordoli di bordo della sede tranviaria	Marciapiedi: pavimentazione in conglomerato bituminoso
Banchina di fermata	Pavimentazione in cubetti in porfido color grigio ocra 10x14 cm posati a coda di pavone
Indicazione fermata	Pavimentazione in piastrelle a spacco in porfido piano naturale 40x60-60-40 posate a corriere
Senso di marcia veicoli	Pista ciclabile: pavimentazione in conglomerato bituminoso colorato con aggregati colore rosso e aggiunta di ossido di ferro
Limiti di intervento PE	Are verdi ed aiuole
Limiti di intervento PE VACS	Aiuole con ghiaia fine colorata
Stalli di sosta per disabili assegnati	Cordolo in granito punzonato
Passi carrai	Cordolo in cls
Cordonati in cls rialzati	Cordonato tipo Hobag mod. Refuga
Cordonati in cls a raso	Zanella in calcestruzzo
Cordonati in pietra rialzati	Zanella in porfido
Cordonati in pietra a raso	Pali trazione elettrica
Parapetto di protezione della sede	Pali illuminazione di progetto
Paletti con catena	Pali illuminazione esistenti
Alberature esistenti conservate	
Nuove alberature	

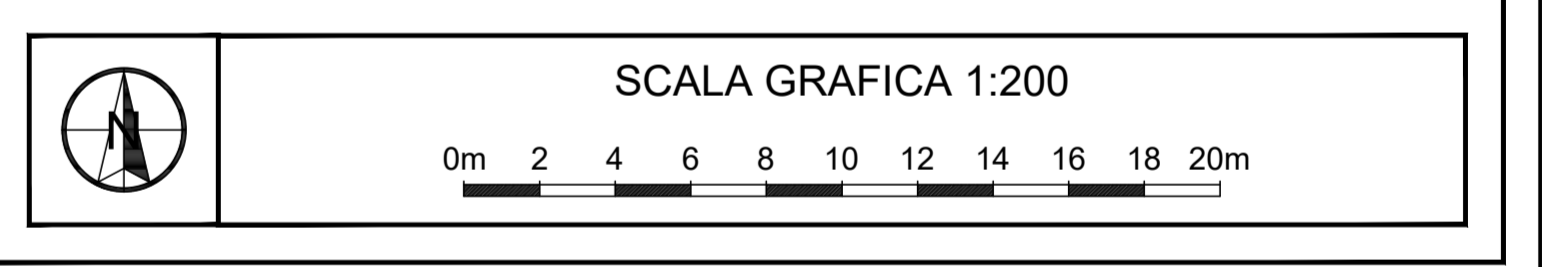

CONCEDENTE: **COMUNE DI FIRENZE**

CONCESSIONARIA: **TRAM DI FIRENZE S.p.A.**

ASSOCIAZIONE TEMPORANEA DI IMPRESE PER LA REALIZZAZIONE DEL SISTEMA TRANVIARIO FIORENTINO LINEE 2 E 3.1

CONSORZIO INTEGRA, ALSTOM, Ansaldo STS, cmb, DICOS s.p.a., EGNONET, GRANDI LAVORI FIORENTINI, HITACHI, Sirti

NUMERO PROGRESSIVO GENERALE

PROGETTO: FIL3 | IMPIANTO: 7A11 | PROGRESSIVO: 0A0006 | FORMATO: A0 | FASE: AS | TIPO: 12 | A.S.: 3R

AS BUILT - LINEA 3.1
SISTEMAZIONI URBANISTICHE
Planimetria
tratta: Viale G. B. Morgagni
dal km 0+750 al km 0+900

PROGETTISTA: SIDA Progetti
INGEGNERE: PAOLO BOBBIETTI

REV	DATA	DESCRIZIONE	SR o Prof. Incaricato	Verificato	Approvato	Verificato	Approvato	Verificato	Approvato	Verificato	Approvato
01	24/05/18	AS-Emissione definitiva AS BUILT (Strada Morgagni)	S.D.A.	MOSCA	CACCIAGHERA	N.A.	N.A.	TORRE			
02	31/07/18	AS-Emissione definitiva AS BUILT	S.D.A.	MOSCA	CACCIAGHERA	N.A.	N.A.	TORRE			
03	04/02/19	AS-Emissione definitiva AS BUILT - Sostituisce PI FL37A00006	S.D.A.	BARNINI	CACCIAGHERA	N.A.	N.A.	TORRE			

ELABORATI DI RIFERIMENTO

REV	DATA	DESCRIZIONE	CODIFICA ELABORATO nuova emissione	CODIFICA ELABORATO di riferimento
00	30/04/09	PE-Emissione	PE FL37A00006	PE FL37A00006
0A	22/11/10	PE-Variante per recupero sistemazione già eseguita	PE FL37A00006	PE FL37A00006
0B	09/10/11	PE-Emissione per recupero presostanzivazioni	PE FL37A00006	PE FL37A00006
0A	27/02/17	PI-Emissione sostituzione PE FL37A00006	PI FL37A00006	PI FL37A00006
0B	19/03/17	PI-Adeguamento per chiusura NC-45	PI FL37A00006	PI FL37A00006
0A	29/01/18	PV-Prima emissione-Rev. Ord n. 484 del 18/01/18	PV FL37A00006	PV FL37A00006
0A	09/05/17	AS-Emissione AS-BUILT	AS FL37A00006	AS FL37A00006
0B	18/03/17	AS-Emissione AS-BUILT (Strada Morgagni) (Banc. Tronconi)	AS FL37A00006	AS FL37A00006
0C	04/09/17	AS-Emissione AS-BUILT consegna area Hotel Raffaello	AS FL37A00006	AS FL37A00006
0D	02/02/18	AS-Emissione parziale AS-BUILT	AS FL37A00006	AS FL37A00006
0E	10/05/18	AS-Emissione parziale AS-BUILT (Banc. Tronconi)	AS FL37A00006	AS FL37A00006
0F	24/05/18	AS-Emissione parziale AS-BUILT (Strada Morgagni)	AS FL37A00006	AS FL37A00006
0G	31/07/18	AS-Emissione definitiva AS BUILT	AS FL37A00006	AS FL37A00006
0C	28/01/19	PI-Adeguamento definitivo AS BUILT - Sostituisce AS n. 000006	PI FL37A00006	AS FL37A00006