


LEGENDA

Asse del binario e verso di percorrenza	Pavimentazione in lastre di arenaria macigno posate a corere 40x60cm
Binario di linea	Marciaie: zona in cui prevedere rifacimento usura marciapiede
Cordoli di bordo della sede tranviaria	Marciaie: pavimentazione in conglomerato bituminoso
Banchina di fermata	Pavimentazione in cubetti in porfido color grigio oca 10x14 cm posati a coda di pavone
Indicazione fermata	Pavimentazione in piastrelle a spacco in porfido piano naturale 40x60-60-40 posate a corere
Senso di marcia veicoli	Pista ciclabile: pavimentazione in conglomerato bituminoso colorato con aggregati colore rosso e aggiunta di ossido di ferro
Limiti di intervento PE	Aree verdi ed aiuole
Limiti di intervento PE VACS	
Stalli di sosta per disabili assegnati	
Passi carrai	
Cordonati in cls rialzati	Cordolo in granito punzonato
Cordonati in cls a raso	Cordolo in cls
Cordonati in pietra rialzati	Cordonato tipo Hobag mod. Refuga
Cordonati in pietra a raso	
Parapetto di protezione della sede	
Paletti con catena	Pali trazione elettrica
Alberature esistenti conservabile	Pali illuminazione di progetto
Nuove alberature	Pali illuminazione esistenti

ELABORATI DI RIFERIMENTO

REV	DATA	DESCRIZIONE	CODIFICA ELABORATO nuova emissione	CODIFICA ELABORATO di riferimento
0A	11/05/17	PE-Prima emissione		PE FL37ARV003
0A	21/05/18	PI-Prima emissione-Substituto PE FL37ARV003	PI FL37ARV003	PE FL37ARV003
0A	10/05/18	AS-Emissione parziale AS BUILT (base Tramv)	AS FL37ARV003	PI FL37ARV003
0B	31/07/18	AS-Emissione definitiva AS BUILT	AS FL37ARV003	AS FL37ARV003
0A	02/10/18	PV-Prima emissione-Bozza, 015 del 08-09-2018	PV FL37ARV003	AS FL37ARV003
0C	18/10/18	AS-Emissione per riconsegna piazza Beato	AS FL37ARV003	PV FL37ARV003
0B	31/01/20	PI-Aggiornamento linee zona via C. Ridolfi	PI FL37ARV003	AS FL37ARV003

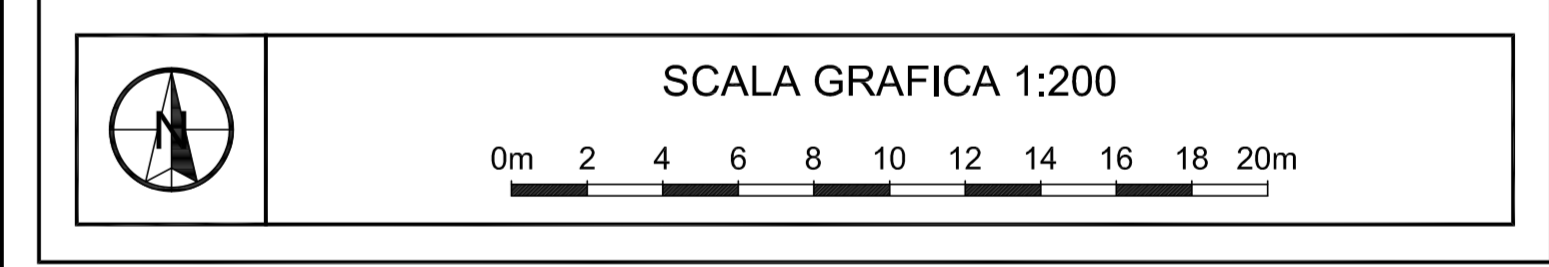

CONCEDENTE: COMUNE DI FIRENZE

CONCESSIONARIA: TRAM DI FIRENZE S.p.A.

ASSOCIAZIONE TEMPORANEA DI IMPRESE PER LA REALIZZAZIONE DEL SISTEMA TRANVIARIO FIORENTINO LINEE 2 E 3.1

CONSORZIO INTEGRA	ALSTOM Transport Global Solutions ITALIA	HITACHI Hitachi Rail STS
cmb CONSORZIO MOBILITÀ E TRASPORTI DI CANTIERE	DICOS s.p.a.	ECONET
GRUPPI LABORIO FIORENTINO	HITACHI Hitachi Rail S.p.A.	Sirel

NUMERO PROGRESSIVO GENERALE

PROGETTO: **FL3** IMPIANTO: **7A1** PROGRESSIVO: **0V003** FORMATO: **A0** FASE: **AS** TIPO: **12** A.S.: **3A**

AS BUILT - LINEA 3

SISTEMAZIONI URBANISTICHE

Planimetria

tratta: Viale Strozzi dal km 3+040 al km 3+190

PROG. INDIRIZZATO: **INDAGINARIA ATTI COSTRUTT.**

TRAM DI FIRENZE DL / R.U.P.

NOME SOCIETÀ RAGGRUPPATAE CODICE SOCIETÀ RAGGRUPPATAE

TRAFITER

REV	DATA	DESCRIZIONE	SR o Prof. Incaricato		A.T.I.			
			Redatto	Verificato	Approvato	Verificato	Approvato	Veto
0B	31/07/18	Emissione definitiva AS BUILT	S.D.A.	MOSCA	CAZZUQUERRA	N.A.	N.A.	TORRE
0C	18/10/18	Emissione per riconsegna piazza Beato	S.D.A.	MOSCA	CAZZUQUERRA	N.A.	N.A.	TORRE
0D	01/02/20	Emissione per riconsegna incrocio Strozzi-Ridolfi	S.D.A.	BARNINI	CAZZUQUERRA	N.A.	N.A.	ROMAGNOLI