


LEGENDA

Asse del binario e verso di percorrenza	Marciapiedi: pavimentazione in pietra arenaria estrudata di Firenze
Binario di linea	Marciapiedi: zona in cui prevedere rifacimento usura marciapiede
Cordoli di bordo della sede tranviaria	Marciapiedi: pavimentazione in conglomerato bituminoso
Banchina di fermata	Pavimentazione in lastre di simipietra tipo nuova pavimentazione esterna Stazione SMN
Indicazione fermata	Pavimentazione in cemento architettonico con inerti a vista tipo Piazza Adua
Senso di marcia veicoli	Pavimentazione in conglomerato con bitume trasparente (colore terre toscane o grigio)
Limiti di intervento PE	Pista ciclabile: pavimentazione in conglomerato bituminoso colorato con aggregati colore rosso e aggiunta di ossido di ferro
Limiti di intervento PE VACS	Are verdi ed aiuole
Stalli di sosta per disabili assegnati	Cordolo in granito punzonato
Passi carrai	Cordolo in c/s
Cordoni in c/s rialzati	Parapetto di protezione della sede
Cordoni in c/s a raso	Paletti con catena
Cordoni in pietra rialzati	Alberature esistenti conservate
Cordoni in pietra a raso	Nuove alberature
Paletti con catena	Pali trazione elettrica
Alberature esistenti conservate	Pali illuminazione di progetto
Nuove alberature	Pali illuminazione esistenti

ELABORAZIONI DI RIFERIMENTO

REV	DATA	DESCRIZIONE	CODIFICA ELABORATO nuova emissione	CODIFICA ELABORATO di riferimento
DA	1/05/17	PE Prima emissione		PE FL27AIV004
DA	28/11/17	PI/PV Prima emissione/Rev. Ord. 482 del 23-11-17	PI FL27AIV006	PE FL27AIV004
DA	2/05/18	PI/PV Seconda emissione/Rev. Ord. 482 del 23-11-17	PI FL27AIV006	PI FL27AIV004

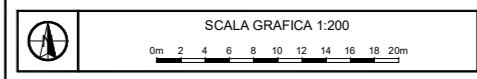

CONCEDENTE: COMUNE DI FIRENZE

CONCESSIONARIA: TRAM DI FIRENZE S.p.A.

ASSOCIAZIONE TEMPORANEA DI IMPRESE PER LA REALIZZAZIONE DEL SISTEMA TRANVIARIO FIORENTINO LINEE 2 E 3.1

CONSORZIO INTEGRA	ALSTOM Transport Global Solutions ITALIA	Ansaldo STS A Hitachi Group Company
cmb CONSORZIO MANUTENZIONE E OPERAZIONE	DI.CO.S. s.p.a.	EgonJet
CONSORZIO LAVORI PUBBLICI	HITACHI Hitachi Rail Italy, S.p.A.	Sirti

NUMERO PROGETTO GENERALE

PROGETTO: **FL2** APPROVATO: **7/1/1** PROSEGUIMENTO: **0/1/0/0/4** FORMATO: **A0** ALI: **12** FID: **2/0/1**

AS BUILT - LINEA 2
SISTEMAZIONI URBANISTICHE
Planimetria
tratta: Piazza della Stazione - Via Valfonda
dal km 0+200 al km 0+350

PROF. ARCHITETTICO: **SDA progetti**
Ing. Paolo Bogneri
Ing. Paolo Vergallo

MANUTENZIONE ATTI COSTRUTTI

TRAM DI FIRENZE

DI / P.L.P.

REV	DATA	DESCRIZIONE	SR o Prof. Incaricato	A.T.I.
DA	1/05/18	Emissione prima AS BUILT	S.D.A.	MOSECA
DA	1/05/18	Emissione definitiva AS BUILT	S.D.A.	MOSECA