


**LEGENDA**

Asse del binario e verso di percorrenza	Marciapiedi (pavimentazione in conglomerato bituminoso)
Binario di linea	Marciapiedi (Pavimentazione in pietra fiammata in continuità con la pavimentazione di Via degli Avelli)
Cordoli di bordo della sede tranviaria	Marciapiedi (pavimentazione in lastre di arenaria marino sabbiate)
Banchina di fermata	Pavimentazione in conglomerato con bitume trasparente (colore terre toscane o grigio)
Indicazione fermata	Pista ciclabile (pavimentazione in asfalto colorato in pasta)
Senso di marcia veicoli	Aree verdi ed aiuole
Limiti di intervento	Aiuole con ghiaia fine colorata
Stalli di sosta per disabili assegnati	Parapetto di protezione della sede
Passi carrai	Paletti con catena
Pali illuminazione di progetto	Cordonato tipo Hobag mod. Refuga
Pali illuminazione esistenti	Cordolo marciapiede in granito sp. 25 cm. marc.
Pali trazione elettrica	Cordolo in granito sp. 15 cm.
Zanella in calcestruzzo	Marciapiedi (pavimentazione in pietra di Cardoso)
Zanella in porfido	Marciapiedi (pavimentazione in asfalto tipo Sacatrasparent)
Alberature esistenti conservate	Nuove alberature
Cordonati in cls rialzati	Cordonati in pietra rialzati
Cordonati in cls a raso	Cordonati in pietra a raso
Cordonati in cls a raso con calotte metalliche	Cordonati in pietra a raso con calotte metalliche

ELABORATI DI RIFERIMENTO

REV	DATA	DESCRIZIONE	CODIFICA ELABORATO nuova emissione	CODIFICA ELABORATO di riferimento
00	30/04/09	PE-Emissione		PE FL27A00020
0A	20/05/10	PE-Rivoluzione a seguito Intendenza RI N.A.	PE FL27A00020	PE FL27A00020
0B	08/07/14	PE-Rivoluzione per regolamento progettazione	PE FL27A00020	PE FL27A00020
0A	09/02/17	PV-Prima emissione-Scatrasp. PE FL27A00015	PV FL27A00020	PV FL27A00020
0B	26/06/17	PV-Ridimensionamento geometria laterale D.L.	PV FL27A00020	PV FL27A00020
0A	20/11/19	PI-Prima emissione-Scatrasp. PI FL27A00015	PI FL27A00020	PV FL27A00020

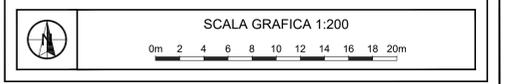

CONCEDENTE: **COMUNE DI FIRENZE**

CONCESSIONARIA: **TRAM DI FIRENZE S.p.A.**

ASSOCIAZIONE TEMPORANEA DI IMPRESE PER LA REALIZZAZIONE DEL SISTEMA TRANVIARIO FIORENTINO LINEE 2 E 3.1

<b>CONSORZIO INTEGRÀ</b>	<b>ALSTOM</b> Transport Global Solutions ITALIA	<b>HITACHI</b> Hitachi Rail STS
<b>cmb</b> CONSORZIO MANUTENZIONE E MANOVRA DEI CARMI	<b>D.COS. S.p.A.</b>	<b>ECONET</b>
<b>CANTIERI LAVORI FIORCORT.</b>	<b>HITACHI</b> Hitachi Rail S.p.A.	<b>Sirti</b> NUMERO PROGRESSIVO GENERALE

PROGETTO	IMPANTO	PROGRESSIVO	FORMATO	FASE	TIPO	A.G.
FLI2	7IA1	01010210	A0	AIS	112	12J

**AS BUILT - LINEA 2**  
**SISTEMAZIONE URBANISTICA**  
 Planimetria  
 tratta: Via G. Monaco  
 dal km 0+350 al km 0+500

PROVINCIA	MANDATARIA AI COSTRUTTI	TRAM DI FIRENZE	DL / R.U.P.
SDA progetti			

REV	DATA	DESCRIZIONE	SR o Prof. Incaricato	A.T.I.
0A	20/05/2020	Emissione definitiva As Built	Barbani S.D.A.	Barbani S.D.A. / N.A. / N.A. / ROMANEOLO
0B	14/12/2020	Emissione As Built	Barbani S.D.A.	Barbani S.D.A. / N.A. / N.A. / ROMANEOLO