


LEGENDA

<ul style="list-style-type: none"> Asse del binario e verso di percorrenza Binario di linea Cordoli di bordo della sede tranviaria Banchina di fermata Indicazione fermata Senso di marcia veicoli Limiti di intervento Stalli di sosta per disabili assegnati P.C. Pali illuminazione di progetto Pali illuminazione esistenti Pali trazione elettrica Zanella in calcestruzzo Zanella in portido Alberature esistenti conservate Cordonati in cls rialzati Cordonati in cls a raso Cordonati in cls a raso con calotte metalliche 	<ul style="list-style-type: none"> Marciapiedi (pavimentazione in conglomerato bituminoso) Marciapiedi (Pavimentazione in pietra fiammata in continuità con la pavimentazione di Via degli Avelli) Marciapiedi (pavimentazione in lastre di arenaria marino subbiata) Pavimentazione in conglomerato con bitume trasparente (colore terre toscane o grigio) Pista ciclabile (pavimentazione in asfalto colorato in pasta) Aree verdi ed aiuole Aiuole con ghiaia fine colorata Parapetto di protezione della sede Paletti con catena Cordonato tipo Hobag mod. Refuga Cordolo marciapiede in granito sp. 25 cm. marc. Cordolo in granito sp. 15 cm. Marciapiedi (pavimentazione in pietra di Cardoso) Marciapiedi (pavimentazione in asfalto tipo Sacatrasparent) Nuove alberature Cordonati in pietra rialzati Cordonati in pietra a raso Cordonati in pietra a raso con calotte metalliche
---	--

ELABORATI DI RIFERIMENTO

REV	DATA	DESCRIZIONE	CODIFICA ELABORATO nuova emissione	CODIFICA ELABORATO di riferimento
00	30/04/09	PE-Emissione		PE FL27A000021
0A	30/06/10	PE-Rivoluzione a seguito elaborato FI.N.A.	PE FL27A000021	PE FL27A000021
0B	20/11/10	PE-Emissione terzo intervento viale Belfiore	PE FL27A000021	PE FL27A000021
0A	08/07/14	PE-Emissione-Sostituzione etab. FL27A000021	PE FL27A000135	PE FL27A000021
0A	09/02/17	PV-Prima emissione-Sostituzione PE FL27A000135	PV FL27A000135	PE FL27A000135
0B	24/06/17	PR-Rilascio autorizzazioni CANTIERI DI EDIFICAZIONE DEL	PR FL27A000135	PV FL27A000135
0B	25/06/17	PR-Rilascio autorizzazioni CANTIERI DI EDIFICAZIONE DEL	PR FL27A000135	PV FL27A000135
0A	25/11/18	PR-Rilascio autorizzazioni CANTIERI DI EDIFICAZIONE DEL	PR FL27A000135	PV FL27A000135

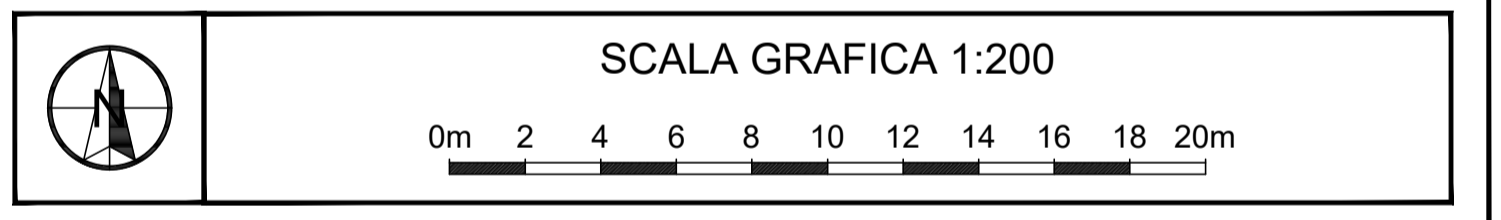

CONCEDENTE: COMUNE DI FIRENZE

CONCESSIONARIA: TRAM DI FIRENZE S.p.A.

ASSOCIAZIONE TEMPORANEA DI IMPRESE PER LA REALIZZAZIONE DEL SISTEMA TRANVIARIO FIORENTINO LINEE 2 E 3.1

NUMERO PROGRESSIVO GENERALE

PROGETTO	IMPIANTO	PROGRESSIVO	FORMATO	FASE	TIPO	A.G.
FL2	7A1	010135	A0	AS	12	2J

AS BUILT - LINEA 2

SISTEMAZIONE URBANISTICA

Planimetria

tratta: Via G. Monaco - Viale Belfiore dal km 0+500 al km 0+570

PROF. PROGETTO		MANDATARIA ATI COSTRUTT		TRAM DI FIRENZE		DL/R.U.P.	
SDA PROGETTI		ING. GIULIO BONINSEGGI		TRAFITER			
NOME/ETÀ SOCIETÀ RAGGRUPPATA/E		CODICE/SOCIETÀ RAGGRUPPATA/E					
REV	DATA	DESCRIZIONE	SR o Prof. incaricato	A.T.I.			
0A	09/02/09	Emissione definitiva As Built	S.D.A.	SAURINNE	CACCIAPERRE	N.A.	ROMANAZZI
0B	14/12/2009	Emissione As Built	S.D.A.	BARNINI	CACCIAPERRE	N.A.	ROMANAZZI