


**LEGENDA**

Asse del binario e verso di percorrenza	Marciapiedi (pavimentazione in conglomerato bituminoso)
Binario di linea	Marciapiedi (Pavimentazione in pietra fiammata in continuità con la pavimentazione di Via degli Avelli)
Cordoli di bordo della sede tranviaria	Marciapiedi (pavimentazione in lastre di arenaria marino sabbiate)
Banchina di fermata	Pavimentazione in conglomerato con bitume trasparente (colore terre toscane o grigio)
Indicazione fermata	Pista ciclabile (pavimentazione in asfalto colorato in pasta)
Senso di marcia veicoli	Aree verdi ed aiuole
Limiti di intervento	Aiuole con ghiaia fine colorata
Stalli di sosta per disabili assegnati	Parapetto di protezione della sede
Passi carrai	Paletti con catena
Pali illuminazione di progetto	Cordonato tipo Hobag mod. Refuga
Pali illuminazione esistenti	Cordolo marciapiede in granito sp. 25 cm. marc.
Pali trazione elettrica	Cordolo in granito sp. 15 cm.
Zanella in calcestruzzo	Marciapiedi (pavimentazione in pietra di Cardoso)
Zanella in porfido	Marciapiedi (pavimentazione in asfalto tipo Sacatrasparent)
Alberature esistenti conservate	Nuove alberature
Cordonati in cls rialzati	Cordonati in pietra rialzati
Cordonati in cls a raso	Cordonati in pietra a raso
Cordonati in cls a raso con calotte metalliche	Cordonati in pietra a raso con calotte metalliche

ELABORATI DI RIFERIMENTO

REV	DATA	DESCRIZIONE	CODIFICA ELABORATO nuova emissione	CODIFICA ELABORATO di riferimento
00	30/04/09	PE-Emissione	PE FL27A100031	PE FL27A100031
0A	30/06/10	PE-Revisione a seguito istruttoria R.N.A.	PE FL27A100031	PE FL27A100031
0B	31/12/11	PE-Revisione per recupero pneumatici/conservati	PE FL27A100031	PE FL27A100031
0A	21/02/16	PE-Prima emissione-Sostituito PE FL27A100031	PE FL27A100031	PE FL27A100031

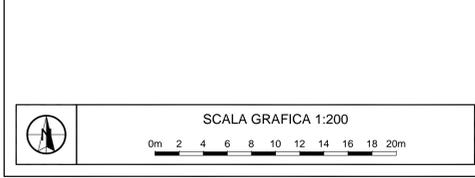

CONCEDENTE: **COMUNE DI FIRENZE**

CONCESSIONARIA: **TRAM DI FIRENZE S.p.A.**

ASSOCIAZIONE TEMPORANEA DI IMPRESE PER LA REALIZZAZIONE DEL SISTEMA TRANVIARIO FIORENTINO LINEE 2 E 3.1

<b>CONSORZIO INTEGRATA</b>	<b>ALSTOM</b> Transport Global Solutions ITALIA	<b>HITACHI</b> Hitachi Rail STS
<b>cmb</b> CONSORZIO MANUTENZIONE E RICOGLTI DI LINEE	<b>DI.COS. s.p.a.</b>	<b>EGONET</b>
<b>GRUPPO LAVORI FINCOIT</b>	<b>HITACHI</b> Hitachi Rail S.p.A.	<b>Sirti</b> NUMERO PROGRESSIVO GENERALE

PROGETTO	IMPIANTO	PROGRESSIVO	FORMATO	FASE	TIPO	A.G.
FL12	71A1	010131	A0	AS	12	12B

**AS BUILT - LINEA 2**

**SISTEMAZIONE URBANISTICA**

Planimetria  
tratta: Via S. Buonsignori  
dal km 1+650 al km 1+850

INGEGNERE PAOLO BORGHETTI

MANDATARIA AI COSTRUTTORI: **SDA Progetti**

TRAM DI FIRENZE DL R.U.P.

REV	DATA	DESCRIZIONE	SR o Prof. Incaricato	A.T.I.
			Disegnato	Verificato
			Approvato	Verificato
			Approvato	Verificato
0A	09/06/2020	Emissione definitiva AS BUILT	S.D.A.	BARRINI