


Sistemazione Urbanistica esclusa dal Project Financing (già realizzata)

Sistemazione Urbanistica esclusa dal Project Financing (già realizzata)

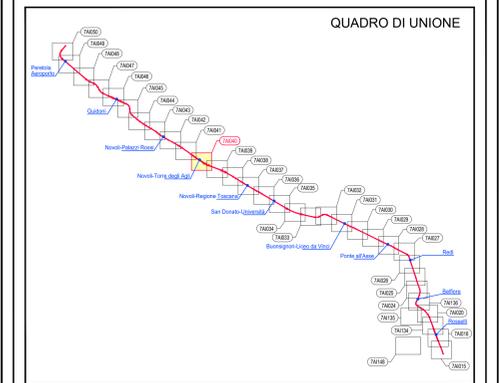


**LEGENDA**

Asse del binario e verso di percorrenza	Marcipiedi (pavimentazione in conglomerato bituminoso)
Binario di linea	Marcipiedi (Pavimentazione in pietra fiammata in continuità con la pavimentazione di Via degli Avelli)
Cordoli di bordo della sede tranviaria	Marcipiedi (pavimentazione in lastre di arenaria marino subiate)
Banchina di fermata	Pavimentazione in conglomerato con bitume trasparente (colore terre toscane o grigio)
Indicazione fermata	Pista ciclabile (pavimentazione in asfalto colorato in pasta)
Senso di marcia veicoli	Aree verdi ed aiuole
Limiti di intervento	Aiuole con ghiaia fine colorata
Stalli di sosta per disabili assegnati	Parapetto di protezione della sede
Passi carrai	Paletti con catena
Pali illuminazione di progetto	Cordonato tipo Hobag mod. Refuga
Pali illuminazione esistenti	Cordolo marciapiede in granito sp. 25 cm. marc.
Pali trazione elettrica	Cordolo in granito sp. 15 cm.
Zanella in calcestruzzo	Marcipiedi (pavimentazione in pietra di Cardoso)
Zanella in porfido	Marcipiedi (pavimentazione in asfalto tipo Sacatrasparent)
Alberature esistenti conservate	Nuove alberature
Cordonati in cls rialzati	Cordonati in pietra rialzati
Cordonati in cls a raso	Cordonati in pietra a raso
Cordonati in cls a raso con calotte metalliche	Cordonati in pietra a raso con calotte metalliche

**ELABORATI DI RIFERIMENTO**

REV	DATA	DESCRIZIONE	CODIFICA ELABORATO nuova emissione	CODIFICA ELABORATO di riferimento
00	30/04/09	PE-Emissione	PE FL27A00040	PE FL27A00040
01	20/05/10	PE-Rivisione a seguito inchiesta PI L.N.A.	PE FL27A00040	PE FL27A00040
02	31/01/11	PE-Rivisione per regolamento prescrizionivarianti	PE FL27A00040	PE FL27A00040
03	20/12/16	PI-Prima emissione-Sostituzione PE FL27A00040	PI FL27A00040	PE FL27A00040
04	10/03/17	PI-Mod. posti auto riservati per persone disabili	PI FL27A00040	PI FL27A00040
05	11/05/17	PI-Mod. sede quantificata Novoli-Torre degli Agli	PI FL27A00040	PI FL27A00040
06	28/07/17	AS-Emissione As-built Strada Novoli	AS FL27A00040	PI FL27A00040
07	02/10/18	PV-Prima emissione cartello di cantiere	PV FL27A00040	AS FL27A00040
08	10/10/18	PV-Rispetto prescrizioni Ord. n.811 del 25/09/18	PV FL27A00040	PV FL27A00040
09	27/05/19	PI-Rispetto ordine n. 25/05/19	PI FL27A00040	PV FL27A00040
10	28/07/17	AS-Emissione As-built	AS FL27A00040	PI FL27A00040

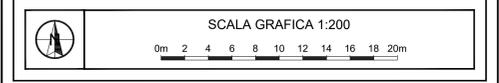

CONCEDENTE: **COMUNE DI FIRENZE**

CONCESSIONARIA: **TRAM DI FIRENZE S.p.A.**

ASSOCIAZIONE TEMPORANEA DI IMPRESE PER LA REALIZZAZIONE DEL SISTEMA TRANVIARIO FIORENTINO LINEE 2 E 3.1

CONSORZIO INTEGRA

ALSTOM Transport Global Solutions ITALIA

HITACHI Hitachi Rail STS

cmb

DI.COS. s.p.a.

EGONET

GRUPPI LAVORI FIORENTINI

HITACHI Hitachi Rail S.p.A.

Siret

NUMERO PROGRESSIVO GENERALE

PROGETTO: FL2 | IMPIANTO: 7|A|1 | PROGRESSIVO: 0|0|0|4|0 | FORMATO: A 0 | FASE: A|S | TIPO: 1|2 | A.G.: 2|7

**AS BUILT - LINEA 2**  
**SISTEMAZIONE URBANISTICA**  
 Planimetria  
 tratta: Via di Novoli  
 dal km 3+150 al km 3+300

PROF. INGEGNERE: SDAprogettif

MANDATARIA ATTI COSTRUTTI

TRAM DI FIRENZE

DI / R.U.P.

NUMERO IN SCALA RAGGRUPPATAE: TRAFITER

CODICE SOCIETA' RAGGRUPPATAE

REV	DATA	DESCRIZIONE	SR o Prof. Incaricato	A.T.I.
			Relatore	Verificato
			Approvato	Verificato
			Approvato	Verificato
			Approvato	Verificato
01	01/07/19	Emissione definitiva As Built	S.D.A. BARNINI CADAGUERRA	N.A. N.A. ROMANOLO
02	09/09/2020	Emissione As Built - Aggiornata limite intervento	S.D.A. BARNINI CADAGUERRA	N.A. N.A. ROMANOLO
03	14/12/2020	Emissione As Built	S.D.A. BARNINI CADAGUERRA	N.A. N.A. ROMANOLO