


**LEGENDA**

	Asse del binario e verso di percorrenza		Marciapiedi (pavimentazione in conglomerato bituminoso)
	Binario di linea		Marciapiedi (Pavimentazione in pietra fiammata in continuità con la pavimentazione di Via degli Avelli)
	Cordoli di bordo della sede tranviaria		Marciapiedi (pavimentazione in lastre di arenaria marino subbiata)
	Banchina di fermata		Pavimentazione in conglomerato con bitume trasparente (colore terre toscane o grigio)
	Indicazione fermata		Pista ciclabile (pavimentazione in asfalto colorato in pasta)
	Senso di marcia veicoli		Aree verdi ed aiuole
	Limiti di intervento		Aiuole con ghiaia fine colorata
	Stalli di sosta per disabili assegnati		Parapetto di protezione della sede
	Passi carrai		Paletti con catena
	Pali illuminazione di progetto		Cordonato tipo Hobag mod. Refuga
	Pali illuminazione esistenti		Cordolo marciapiede in granito sp. 25 cm. marc.
	Pali trazione elettrica		Cordolo in granito sp. 15 cm.
	Zanella in calcestruzzo		Marciapiedi (pavimentazione in pietra di Carrara)
	Zanella in porfido		Marciapiedi (pavimentazione in asfalto tipo Sacatrasparent)
	Alberature esistenti conservate		Nuove alberature
	Cordonati in cls rialzati		Cordonati in pietra rialzati
	Cordonati in cls a raso		Cordonati in pietra a raso
	Cordonati in cls a raso con calotte metalliche		Cordonati in pietra a raso con calotte metalliche

ELABORATI DI RIFERIMENTO

REV	DATA	DESCRIZIONE	CODIFICA ELABORATO nuova emissione	CODIFICA ELABORATO di riferimento
00	30/04/09	FE-Emissione		PE FL27A100049

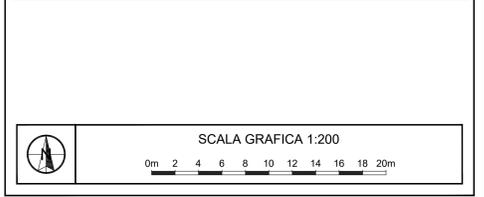

CONCEDENTE: **COMUNE DI FIRENZE**

CONCESSIONARIA: **TRAM DI FIRENZE S.p.A.**

ASSOCIAZIONE TEMPORANEA DI IMPRESE PER LA REALIZZAZIONE DEL SISTEMA TRANVIARIO FIORENTINO LINEE 2 E 3.1


NUMERO PROGRESSIVO GENERALE

PROGETTO	IMPIANTO	PROGRESSIVO	FORMATO	FASE	TIPO	A.G.
FL2	7A1	010149	A0	AS	12	21

**AS BUILT - LINEA 2**  
SISTEMAZIONE URBANISTICA  
Planimetria  
tratta: Via del Termine  
dal km 4+700 al km 4+900

PROF. INCARICATO:

MANDATARIA ATI COSTRUTTORI:

TRAM DI FIRENZE

DL R.U.P.

NOMEI SOCIETA' RAGGRUPPATAE		CODICEI SOCIETA' RAGGRUPPATAE		
TRAFITER				
REV	DATA	DESCRIZIONE	SR o Prof. Incaricato	A.T.I.
01	01/05/2011	Emissione definitiva As Built	S.D.A. BARNINI SACCAI/GERA	N.A. N.A. ROMANOUZ
02	09/02/2012	Emissione AS BUILT	S.D.A. BARNINI SACCAI/GERA	N.A. N.A. ROMANOUZ