




**LEGENDA**

Asse del binario e verso di percorrenza	Marciapiedi (pavimentazione in conglomerato bituminoso)
Binario di linea	Marciapiedi (Pavimentazione in pietra fiammata in continuità con la pavimentazione di Via degli Avelli)
Cordoli di bordo della sede tranviaria	Marciapiedi (pavimentazione in lastre di arenaria marino subbiate)
Bancchina di fermata	Pavimentazione in conglomerato con bitume trasparente (colore terre toscane o grigio)
Indicazione fermata	Pista ciclabile (pavimentazione in asfalto colorato in pasta)
Senso di marcia veicoli	Aree verdi ed aiuole
Limiti di intervento	Aiuole con ghiaia fine colorata
Stalli di sosta per disabili assegnati	Parapetto di protezione della sede
Passi carrai	Paletti con catena
Pali illuminazione di progetto	Cordonato tipo Hobag mod. Refuga
Pali illuminazione esistenti	Cordolo marciapiede in granito sp. 25 cm. marc.
Pali trazione elettrica	Cordolo in granito sp. 15 cm.
Zanella in calcestruzzo	Marciapiedi (pavimentazione in pietra di Carrara)
Zanella in porfido	Marciapiedi (pavimentazione in asfalto tipo Sacatrasparent)
Alberature esistenti conservate	Nuove alberature
Cordonati in cls rialzati	Cordonati in pietra rialzati
Cordonati in cls a raso	Cordonati in pietra a raso
Cordonati in cls a raso con calotte metalliche	Cordonati in pietra a raso con calotte metalliche

ELABORATI DI RIFERIMENTO

REV	DATA	DESCRIZIONE	CODIFICA ELABORATO nuova emissione	CODIFICA ELABORATO di riferimento
00	30/04/09	PE-Emissione		PE FL27A100050

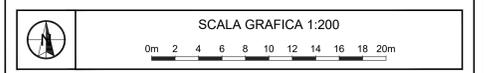

CONCEDENTE: **COMUNE DI FIRENZE**

CONCESSIONARIA: **TRAM DI FIRENZE S.p.A.**

ASSOCIAZIONE TEMPORANEA DI IMPRESE PER LA REALIZZAZIONE DEL SISTEMA TRANVIARIO FIORENTINO LINEE 2 E 3.1


NUMERO PROGRESSIVO GENERALE

PROGETTO	IMPIANTO	PROGRESSIVO	FORMATO	FASE	TIPO	A.G.
FL2	7A1	010150	A0	AS	12	21

**AS BUILT - LINEA 2**  
**SISTEMAZIONE URBANISTICA**  
 Planimetria  
 tratta: Via del Termine  
 dal km 4+900 al km 5+028

PROGETTO: MANDATARIA ATI COSTRUTTORI: TRAM DI FIRENZE DL/R.U.P.

REV	DATA	DESCRIZIONE	SR o Prof. Incaricato	A.T.I.
Rev.	Verificato	Approvato	Verificato	Approvato
01	01/05/2011	Emissione definitiva As Built	S.D.A. BARNINI	CACCIAGHERA N.A. N.A. ROMANOUCCI
02	06/02/2012	Emissione AS BUILT	S.D.A. BARNINI	CACCIAGHERA N.A. N.A. ROMANOUCCI