


LEGENDA

Asse del binario e verso di percorrenza	Marcipiedi (pavimentazione in conglomerato bituminoso)
Binario di linea	Marcipiedi (pavimentazione in pietra fiammata in continuità con la pavimentazione di Via degli Avelli)
Cordoli di bordo della sede tranviaria	Marcipiedi (pavimentazione in lastre di arenaria marino sabbiate)
Banchina di fermata	Pavimentazione in conglomerato con bitume trasparente (colore terre toscane o grigio)
Indicazione fermata	Pista ciclabile (pavimentazione in asfalto colorato in pasta)
Senso di marcia veicoli	Are verdi ed aiuole
Limiti di intervento	Aiuole con ghiaia fine colorata
Stalli di sosta per disabili assegnati	Parapetto di protezione della sede
Passi carrai	Paletti con catena
Pali illuminazione di progetto	Cordonato tipo Hobag mod. Refuga
Pali illuminazione esistenti	Cordonato marciapiede in granito sp. 25 cm. mar.
Pali trazione elettrica	Cordonato in granito sp. 15 cm.
Zanella in calcestruzzo	Marcipiedi (pavimentazione in pietra di Cardoso)
Zanella in porfido	Marcipiedi (pavimentazione in asfalto tipo Sacatrasparent)
Alberature esistenti conservate	Nuove alberature
Cordonati in cls rialzati	Cordonati in pietra rialzati
Cordonati in cls a raso	Cordonati in pietra a raso
Cordonati in cls a raso con calotte metalliche	Cordonati in pietra a raso con calotte metalliche

ELABORATI DI RIFERIMENTO

REV	DATA	DESCRIZIONE	CODIFICA ELABORATO	CODIFICA ELABORATO
04	23/05/15	PE/Elaborato	nuova emissione	di riferimento
04	05/05/15	PV/Primo anteaudo-Sottosede PE	FL27A00148	PE FL27A00148
05	26/05/17	PV/Primo anteaudo-Sottosede PE	FL27A00148	PE FL27A00148
05	02/05/17	PV/Primo anteaudo-Sottosede PE	FL27A00148	PE FL27A00148
05	11/05/15	PV/Primo anteaudo-Sottosede PE	FL27A00148	PE FL27A00148

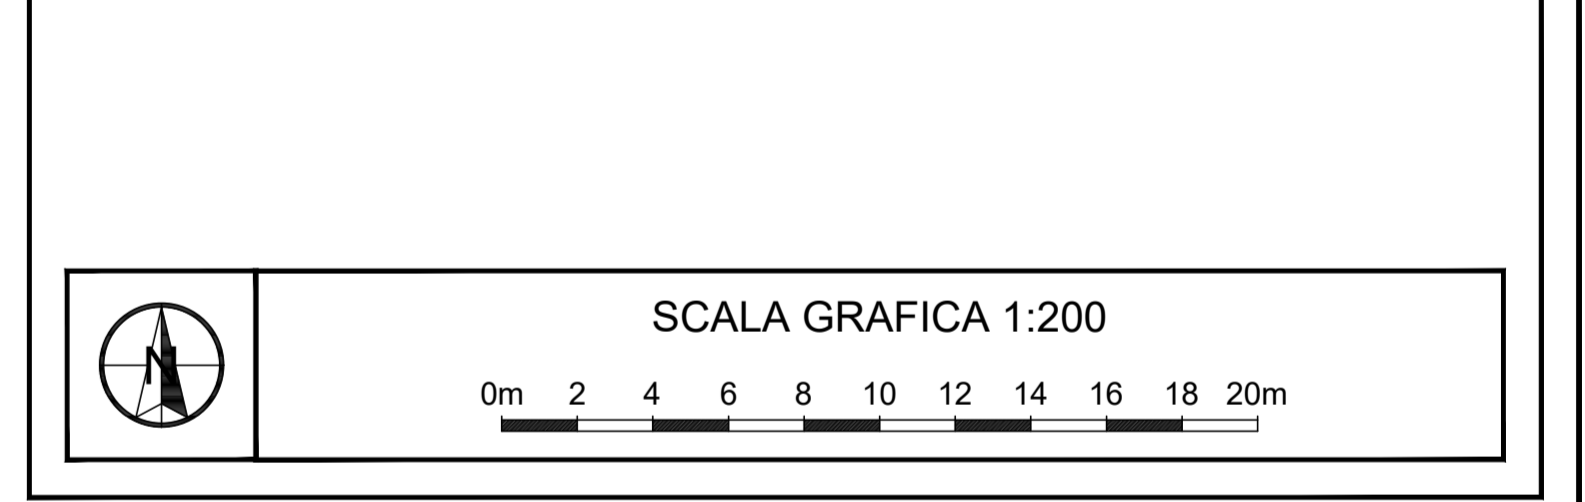

CONCEDENTE: **COMUNE DI FIRENZE**

CONCESSIONARIA: **TRAM DI FIRENZE S.p.A.**

ASSOCIAZIONE TEMPORANEA DI IMPRESE PER LA REALIZZAZIONE DEL SISTEMA TRANVIARIO FIORENTINO LINEE 2 E 3.1

CONSORZIO INTEGRA, ALSTOM, HITACHI, cmb, DI.COS. s.p.a., EGONET, CAMEL LAVORI PAVIMENTI, HITACHI, Sirti

NUMERO PROGETTO GENERALE: []

PROGETTO: FIL2 | IMPIANTO: 7|A|1 | PROGRESSIVO: 0|0|1|4|8 | FORMATO: A | X | AL | AIS | TIPO: 1|2 | A.S.: 13|0

AS BUILT - LINEA 2

SISTEMAZIONE URBANISTICA

Planimetria

tratta: Piazzale Porta al Prato - Viale F.lli Rosselli

SDA progetti

TRAFITER

REV	DATA	DESCRIZIONE	SR o Prof. Incaricato	Verificato	Approvato	A.T.I.
04	05/05/2020	Emissione definitiva As Built	S.D.A.	BARNINI	CACCIAGHERA	N.A. N.A. ROMANICO
05	22/12/2020	Emissione As Built	S.D.A.	BARNINI	CACCIAGHERA	N.A. N.A. ROMANICO