




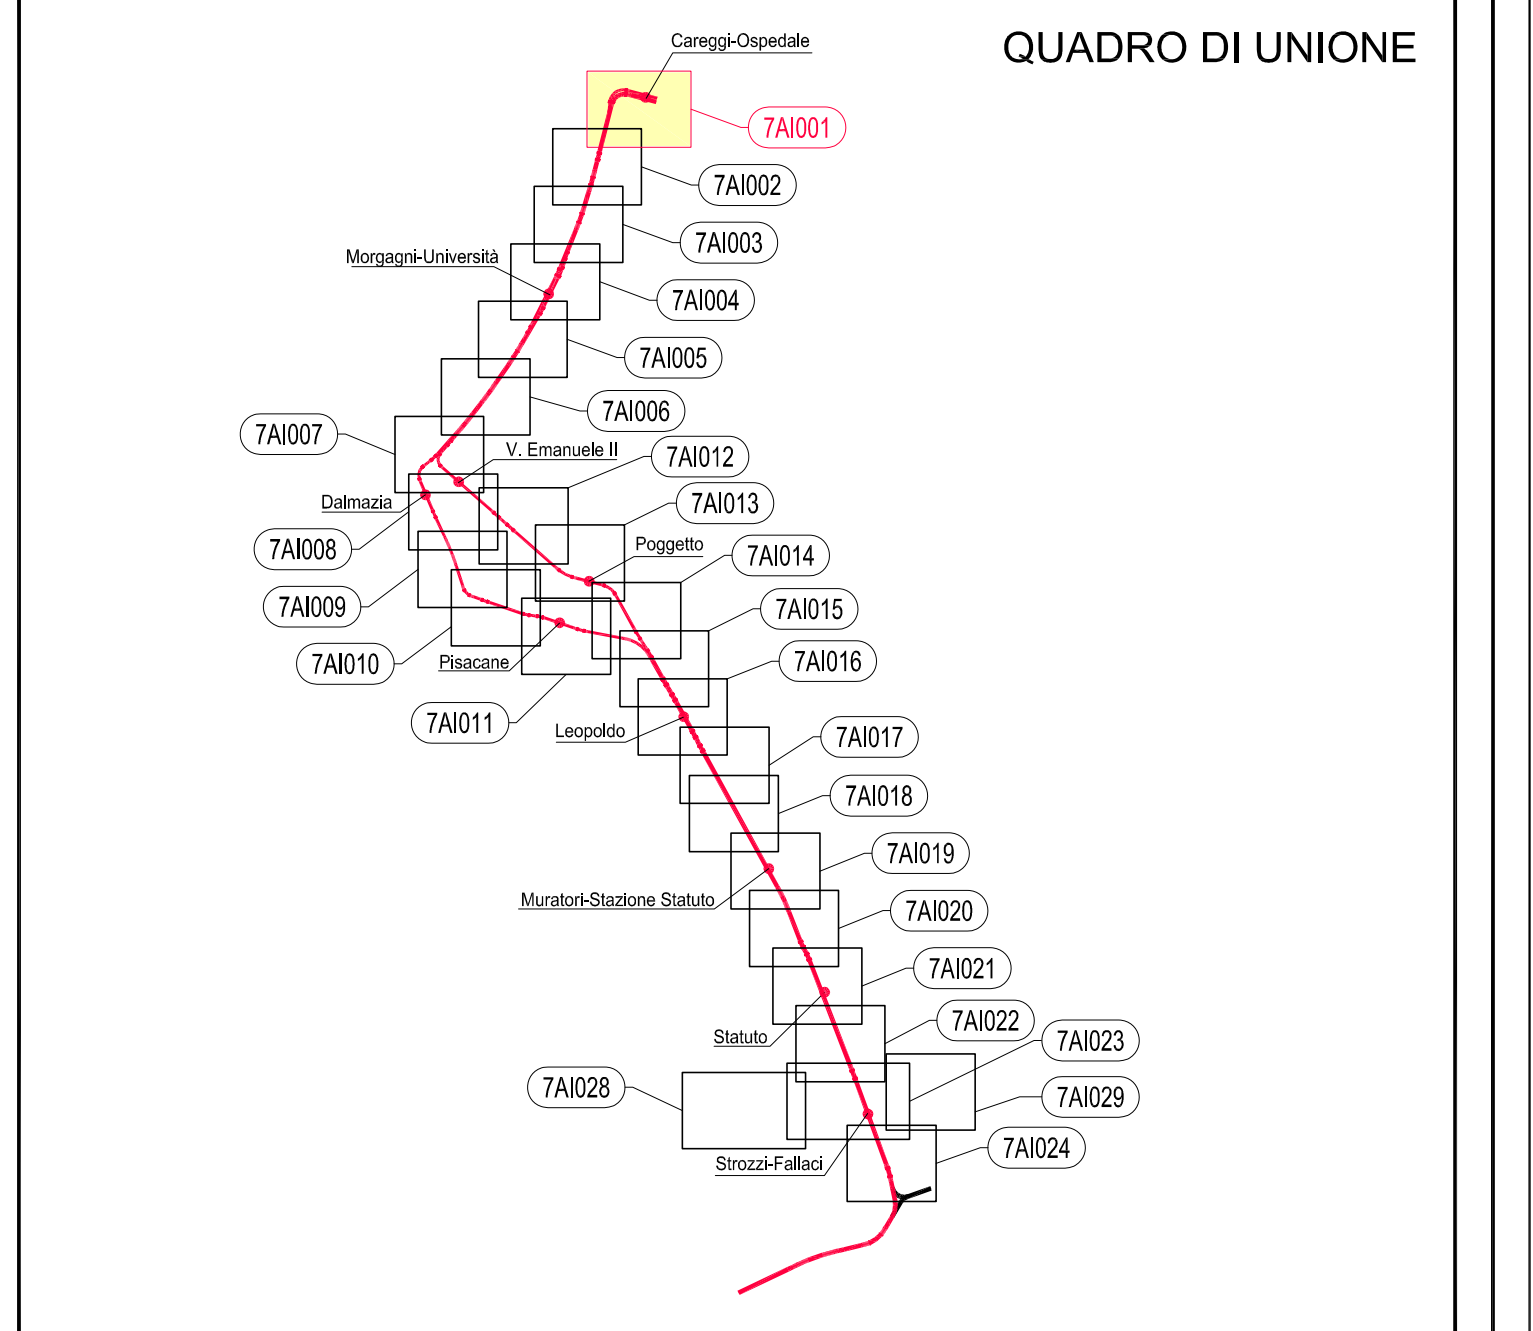

**LEGENDA**

	Asse del binario e verso di percorrenza		Pavimentazione in lastre di arenaria magigno posate a corere 40x60cm
	Binario di linea		Marcapiedi: zona in cui prevedere rifacimento usura marcapiede
	Corridoi di bordo della sede tranviaria		Marcapiedi: pavimentazione in conglomerato bituminoso
	Banchina di fermata		Pavimentazione in cubetti in porfido color grigio oca 10x14 cm posati a coda di pavone
	Indicazione fermata		Pavimentazione in piastrelle a spacco in porfido piano naturale 40x60-50-40 posate a corere
	Senso di marcia veicoli		Pista ciclabile: pavimentazione in conglomerato bituminoso colorato con aggregati colore rosso e aggiunta di ossido di ferro
	Limiti di intervento PE		Aree verdi ed aiuole
	Limiti di intervento PE VACS		Aiuole con ghialla fine colorata
	Stadi di sosta per disabili assegnati		Cordolo in granito punzonato
	Passi carrai		Cordolo in cls
	Cordonati in cls rialzati		Cordonato tipo Hobag mod. Refuga
	Cordonati in cls a raso		Zanella in calcestruzzo
	Cordonati in pietra rialzati		Zanella in porfido
	Cordonati in pietra a raso		Pali trazione elettrica
	Parapetto di protezione della sede		Pali illuminazione di progetto
	Paletti con catena		Pali illuminazione esistenti
	Alberature esistenti conservate		
	Nuove alberature		

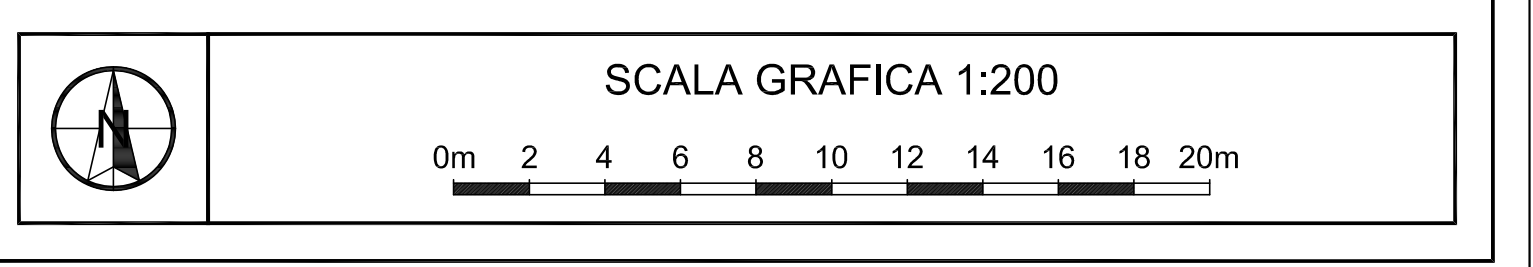

CONCEDENTE:		<b>COMUNE DI FIRENZE</b>	
CONCESSIONARIA:		<b>TRAM DI FIRENZE S.p.A.</b>	
ASSOCIAZIONE TEMPORANEA DI IMPRESE PER LA REALIZZAZIONE DEL SISTEMA TRANVIARIO FIORENTINO LINEE 2 E 3.1			
NUMERO PROGRESSIVO GENERALE			
PROGETTO	IMPIANTO	PROGRESSIVO	FORMATO
FL3	7A1	0A10.01	A X A S
			12 3T

**AS BUILT - LINEA 3.1**  
**SISTEMAZIONI URBANISTICHE**  
 Planimetria  
 tratta: Viale G. B. Morgagni  
 dal km 0+000 al km 0+200

REV	DATA	DESCRIZIONE	SR o Prof. Incaricato	A.T.I.
0E	24/05/18	Emissione parcella AS BUILT (Strada Morgagni)	S.D.A.	MORCA CACCIARELLA N.A. N.A. TORRE
0F	31/07/18	Emissione definitiva AS BUILT	S.D.A.	MORCA CACCIARELLA N.A. N.A. TORRE
0G	04/02/19	Emissione AS BUILT - Sostituisce PE FL37A00001	S.D.A.	BARRE CACCIARELLA N.A. N.A. TORRE