



| REV | DATA     | DESCRIZIONE   | CODIFICA ELABORATO nuova emissione | CODIFICA ELABORATO di riferimento |
|-----|----------|---|------------------------------------|-----------------------------------|
| 00  | 30/04/09 | PE-Emissione  | PE FL37A00020                      | PE FL37A00020                     |
| 01  | 30/05/10 | PE-Revisione a seguito Istruttoria R.I.N.A.         | PE FL37A00020                      | PE FL37A00020                     |
| 02  | 08/05/12 | PE-Revisione per recepimento provvedimenti variati  | PE FL37A00020                      | PE FL37A00020                     |
| 03  | 17/07/14 | P.J.Revisione per recepimento Aut. Pianegg. 08/14   | P.J. FL37A00020                    | PE FL37A00020                     |
| 04  | 10/05/16 | AS-Emissione parziale AS BUILT (solo sede Tramvia)  | AS FL37A0A020                      | P.J. FL37A00020                   |
| 05  | 21/07/16 | AS-Emissione definitiva AS BUILT                    | AS FL37A0A020                      | AS FL37A0A020                     |
| 06  | 19/11/16 | PI-Mat. zona pedonale tra reti e sottopasso Statuto | PI FL37A0A020                      | AS FL37A0A020                     |
| 07  | 23/11/16 | AS-Emissione per recepimento elaborato PI           | AS FL37A0A020                      | PI FL37A0A020                     |
| 08  | 23/05/19 | Incassato DUS 08/19/19                              | PV FL37A00020                      | AS FL37A0A020                     |

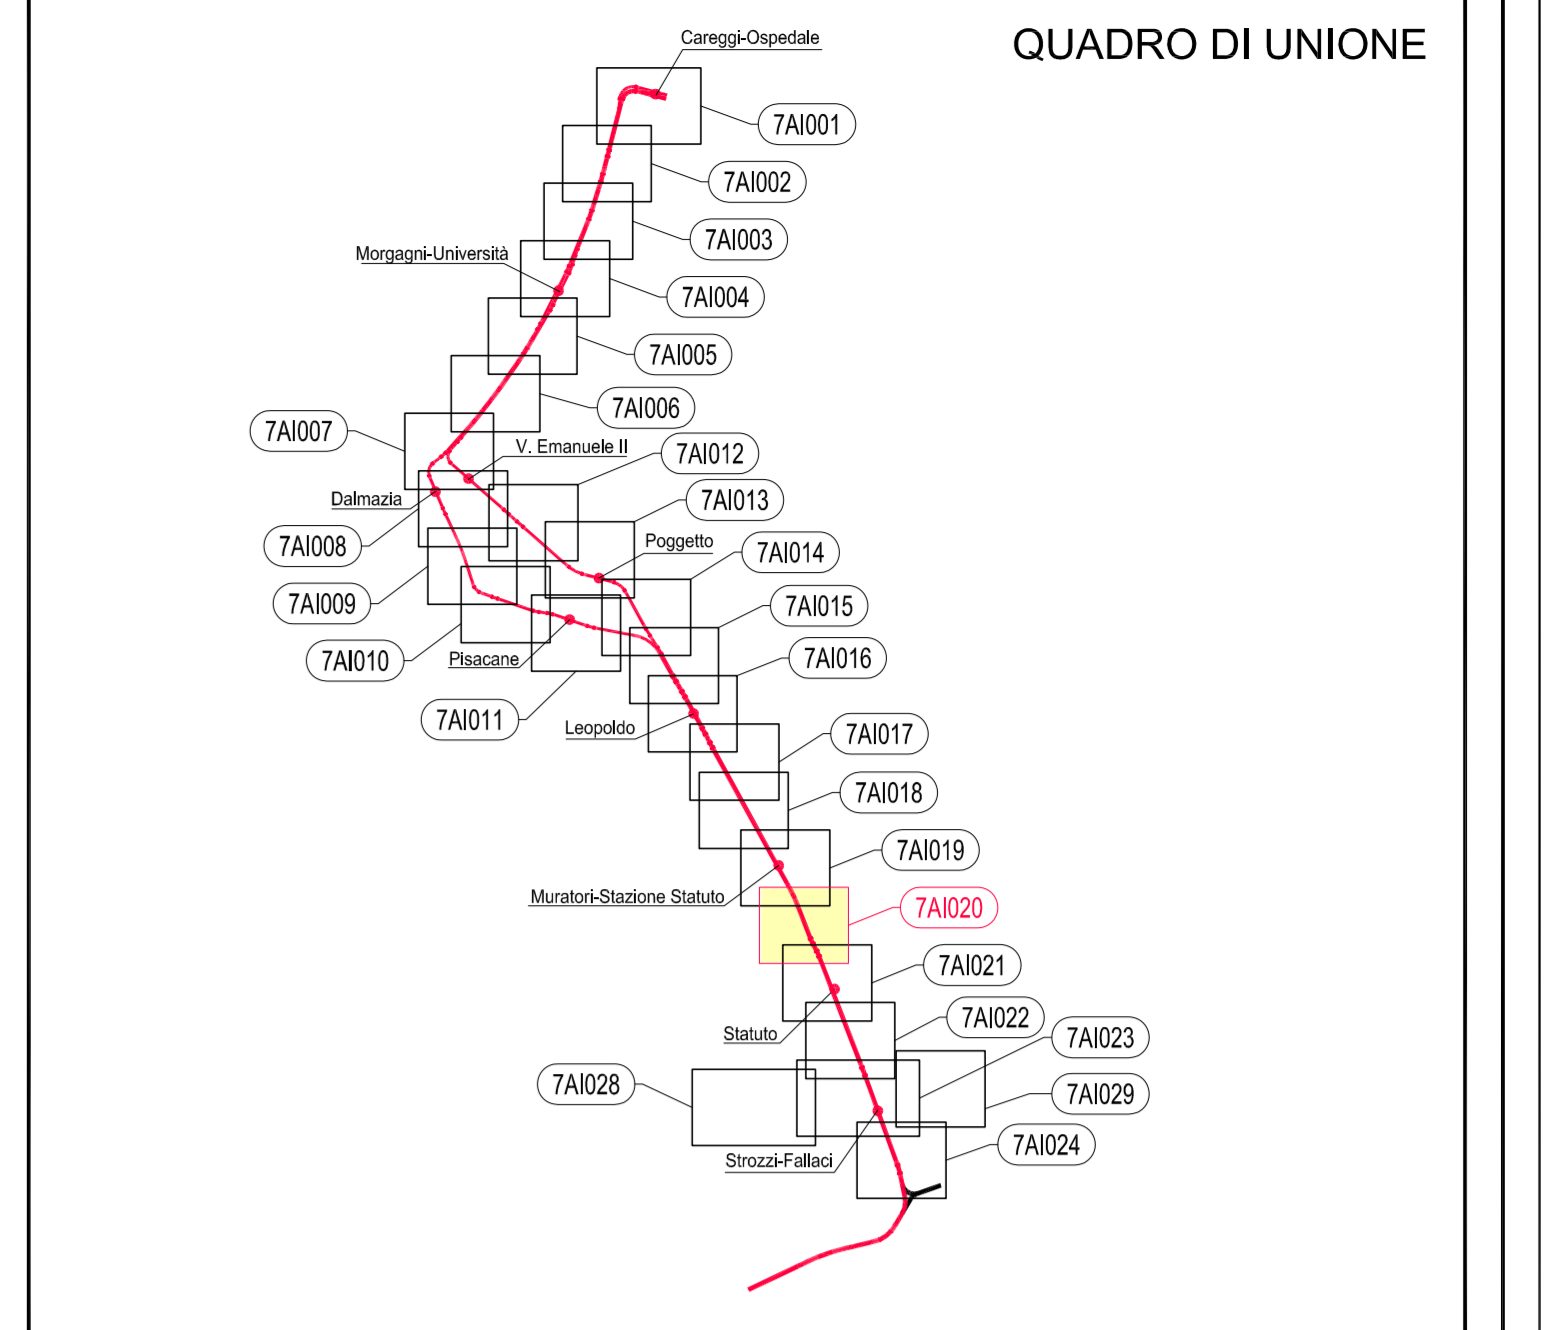

| LEGGENDA                                |  |
|---|--|
| Asse del binario e verso di percorrenza | Pavimentazione in lastre di arenaria macigno posate a corere 40x60cm   |
| Binario di linea                        | Marciapiedi: zona in cui prevedere rifacimento usura marciapiede   |
| Cordoli di bordo della sede tranviaria  | Marciapiedi: pavimentazione in conglomerato bituminoso   |
| Banchina di fermata                     | Pavimentazione in cubetti in porfido color grigio ocra 10x14 cm posati a coda di pavone                                      |
| Indicazione fermata                     | Pavimentazione in piastrelle a spacco in porfido piano naturale 40x60-60-40 posate a corere                                  |
| Senso di marcia veicoli                 | Pista ciclabile: pavimentazione in conglomerato bituminoso colorato con aggregati colore rosso e aggiunta di ossido di ferro |
| Limiti di intervento PE                 | Are verdi ed aiuole  |
| Limiti di intervento PE VACS            | Aluole con ghiaia fine colorata  |
| Stalli di sosta per disabili assegnati  | Cordolo in granito punzonato   |
| P.C.                                    | Cordolo in cls   |
| Passi carrai                            | Cordolato tipo Hobag mod. Refuga   |
| Cordonati in cls rialzati               | Zanella in calcestruzzo  |
| Cordonati in cls a raso                 | Zanella in porfido   |
| Cordonati in pietra rialzati            |  |
| Cordonati in pietra a raso              |  |
| Parapetto di protezione della sede      |  |
| Paletti con catena                      | Pali trazione elettrica  |
| Alberature esistenti conservate         | Pali illuminazione di progetto   |
| Nuove alberature                        | Pali illuminazione esistenti   |

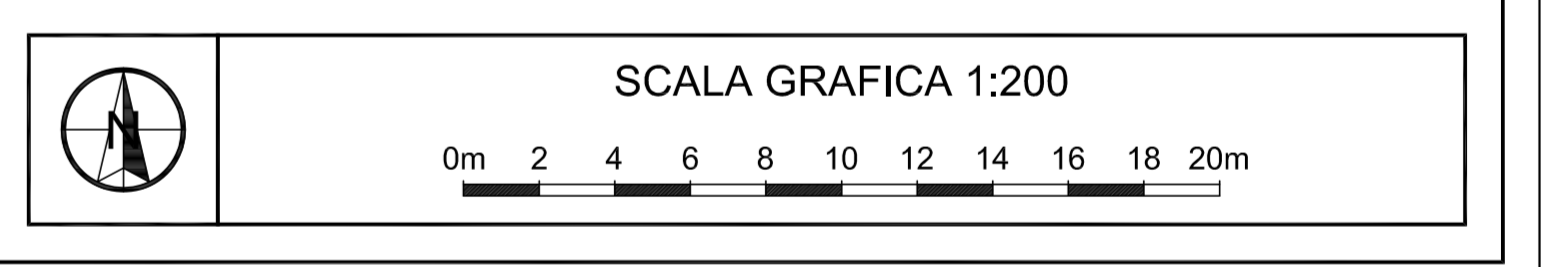

CONCEDENTE: **COMUNE DI FIRENZE**

CONCESSIONARIA: **TRAM DI FIRENZE S.p.A.**

ASSOCIAZIONE TEMPORANEA DI IMPRESE PER LA REALIZZAZIONE DEL SISTEMA TRANVIARIO FIORENTINO LINEE 2 E 3.1

|   |  |   |
|---|--|---|
| <b>CONSORZIO INTEGRA</b>                                  | <b>ALSTOM</b><br>Transport Global Solutions ITALIA | <b>Ansaldo STS</b><br>A Hitachi Group Company |
| <b>cmb</b><br>CONSORZIO MOBILITA' E TRASPORTI DI CANTIERI | <b>DICOS s.p.a.</b>                                | <b>ECONET</b>                                 |
| <b>GAMERI LAVORI PUBBLICI</b>                             | <b>HITACHI</b><br>Hitachi Rail Italy, S.p.A        | <b>Sirel</b>                                  |

NUMERO PROGRESSIVO GENERALE

PROGETTO: **FL3**    IMPIANTO: **7A1**    PROGRESSIVO: **0A020**    FORNITO: **A0**    FASE: **AS**    TIPO: **12**    A.S.: **3E**

**AS BUILT - LINEA 3.1**  
**SISTEMAZIONI URBANISTICHE**  
Planimetria  
tratta: Piazza A. Muratori - Via dello Statuto  
dal km 2+300 al km 2+450

INGEGNERE: **PAOLO BORGHETTI**

PROGETTO: **SDA progetti**

AMMINISTRATORE DELEGATO: **Ing. Paolo Vergallo**

| REV | DATA     | DESCRIZIONE                            | SR o Prof. Incaricato | A.T.I.                     |
|-----|----------|--|-----------------------|----------------------------|
| 08  | 21/07/16 | Emissione definitiva AS BUILT          | S.D.A. MESSA          | CACCIAGHERA N.A. TORRE     |
| 07  | 23/11/16 | Emissione per recepimento elaborato PI | S.D.A. BARNINI        | CACCIAGHERA N.A. TORRE     |
| 08  | 24/05/19 | Emissione per recepimento elaborato PV | S.D.A. BARNINI        | CACCIAGHERA N.A. ROMAGNOLI |