


LEGENDA

Asse del binario e verso di percorrenza	Pavimentazione in lastre di arenaria magigno posata a corere 40x60cm
Binario di linea	Marcialedi: zona in cui prevedere rifacimento usura marciapiede
Cordoli di bordo della sede tranviaria	Marcialedi: pavimentazione in conglomerato bituminoso
Banchina di fermata	Pavimentazione in cubetti in porfido color grigio ocra 10x14 cm posati a coda di pavone
Indicazione fermata	Pavimentazione in piastrelle a spacco in porfido piano naturale 40x60-50-40 posate a corere
Senso di marcia veicoli	Pista ciclabile: pavimentazione in conglomerato bituminoso colorato con aggregati colore rosso e aggiunta di ossido di ferro
Limiti di intervento PE	Stalli di sosta per disabili assegnati
Limiti di intervento PE VACS	Passi carrai
Stalli di sosta per disabili assegnati	Passi carrai
Passi carrai	Are verdi ed aiuole
Cordonati in cls rialzati	Cordolo in granito punzonato
Cordonati in cls a raso	Cordolo in cls
Cordonati in pietra rialzati	Cordonato tipo Hobag mod. Refuga
Cordonati in pietra a raso	Parapetto di protezione della sede
Parapetto di protezione della sede	Palletti con catena
Palletti con catena	Pali trazione elettrica
Alberature esistenti conservate	Pali illuminazione di progetto
Nuove alberature	Pali illuminazione esistenti

ELABORATI DI RIFERIMENTO

REV	DATA	DESCRIZIONE	CODIFICA ELABORATO nuova emissione	CODIFICA ELABORATO di riferimento
DA	11/05/17	PE-Prima emissione		PE FL37AKV002
DA	10/05/18	AS-Emissione parziale AS BUILT (Sede Torina)	AS FL37AKV002	PE FL37AKV002
DA	21/05/18	PI-Prima emissione-Sostituisce PE FL37AKV002	PI FL37AKV002	AS FL37AKV002
DA	21/07/18	AS-Emissione parziale AS BUILT	AS FL37AKV002	PI FL37AKV002
DA	05/05/19	PV-Prima emissione-modifica CSE 11/02/64/05/19	PV FL37AKV002	AS FL37AKV002
DA	04/07/19	PV-Ricoordinamento lettera DL_Proc_190521-01/CL	PV FL37AKV002	PV FL37AKV002

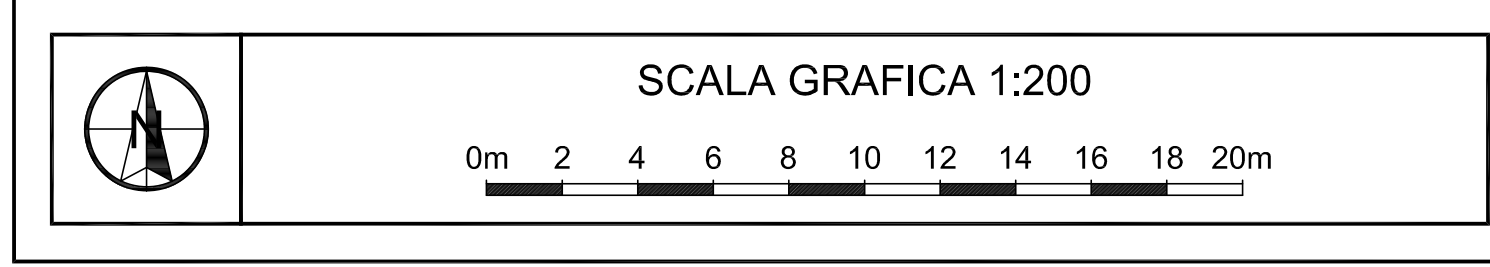

CONCEDENTE: **COMUNE DI FIRENZE**

CONCESSIONARIA: **TRAM DI FIRENZE S.p.A.**

ASSOCIAZIONE TEMPORANEA DI IMPRESE PER LA REALIZZAZIONE DEL SISTEMA TRANVIARIO FIORENTINO LINEE 2 E 3.1

CONSORZIO INTEGRATA | **ALSTOM** | **HITACHI**

cmb | **DI.COS. S.p.A.** | **ECONET**

CONFIN LAVORI FINCOST. | **HITACHI** | **Sirti**

NUMERO PROGRESSIVO GENERALE

PROGETTO	IMPIANTO	PROGRESSIVO	FORMATO	FASE	TIPO	A.S.
FLI3	7A11	01V01012	A0	AS	12	13A

AS BUILT - LINEA 3

SISTEMAZIONI URBANISTICHE

Planimetria

tratta: Viale Strozzi dal km 2+954 al km 3+040

INGEGNERE **SDA Bocelli**

AMBITO DI INTERVENTO: TRAM DI FIRENZE DL / R.L.P.

REV	DATA	DESCRIZIONE	SR o Prof. Incaricato	A.T.I.
DA	10/05/18	Emissione parziale AS BUILT (Sede Torina)	S.D.A. MORICA	VERBALE
DA	21/07/18	Emissione parziale AS BUILT	S.D.A. MORICA	VERBALE
DA	18/05/20	Emissione definitiva AS BUILT	S.D.A. BARNINI	VERBALE