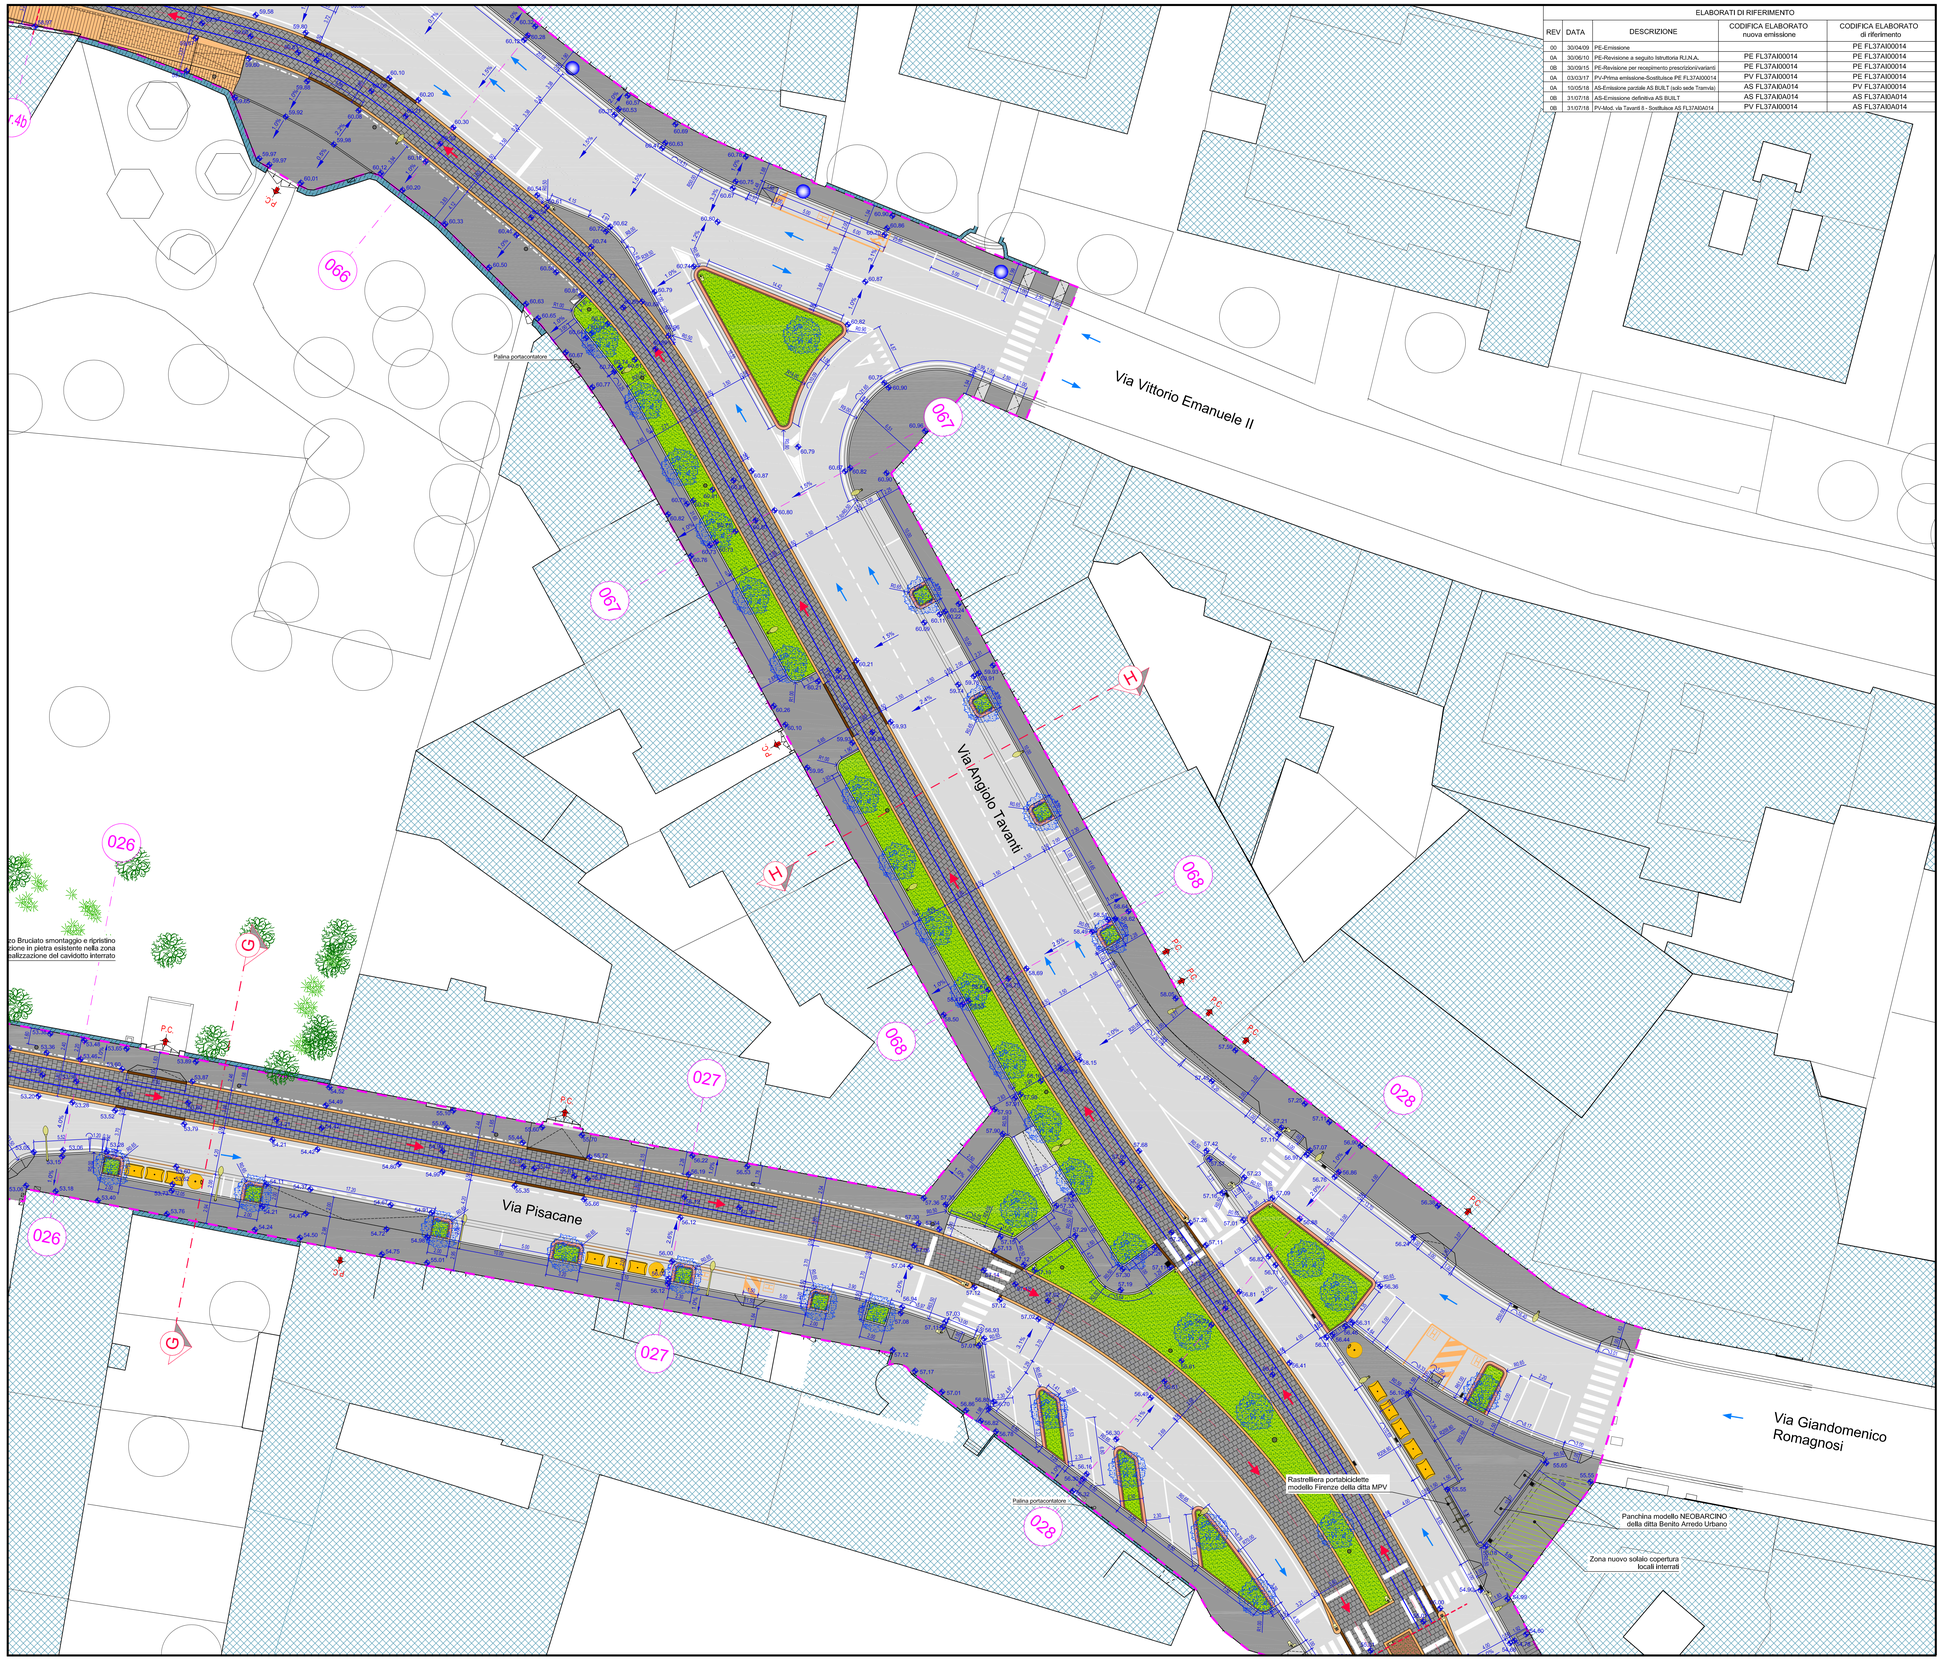

ELABORATI DI RIFERIMENTO				
REV	DATA	DESCRIZIONE	CODIFICA ELABORATO nuova emissione	CODIFICA ELABORATO di riferimento
00	30/04/09	PE-Emissione		PE FL37AI00014
0A	30/06/10	PE-Revisione a seguito Istruttoria R.I.N.A.	PE FL37AI00014	PE FL37AI00014
0B	30/09/15	PE-Revisione per recepimento prescrizioni/varianti	PE FL37AI00014	PE FL37AI00014
0A	03/03/17	PV-Prima emissione-Sostituisce PE FL37AI00014	PV FL37AI00014	PE FL37AI00014
0A	15/05/18	AS-Emissione parziale AS BUILT (solo sede Tramvia)	AS FL37AI00A014	PV FL37AI00014
0B	31/07/18	AS-Emissione definitiva AS BUILT	AS FL37AI00A014	AS FL37AI00A014
0B	31/07/18	PV-Mod. via Tavanti 8 - Sostituisce AS FL37AI00A014	PV FL37AI00014	AS FL37AI00A014

QUADRO DI UNIONE

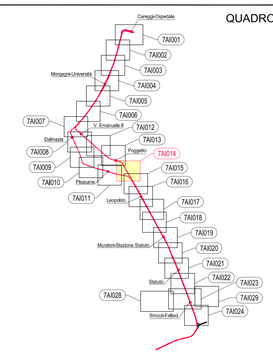

LEGENDA

- Asse del binario e verso di percorrenza
- Binario di linea
- Cordoli di bordo della sede tranviaria
- Banchina di fermata
- Indicazione fermata (Fermata N° 1 CAREGGI linea1+linea2)
- Senso di marcia veicoli
- Limiti di intervento PE
- Limiti di intervento PE VACS
- Stalli di sosta per disabili assegnati
- Passi carrai (P.C.)
- Cordonati in cls rialzati
- Cordonati in cls a raso
- Cordonati in pietra rialzati
- Cordonati in pietra a raso
- Parapetto di protezione della sede
- Paletti con catena
- Alberature esistenti conservate
- Nuove alberature
- Pavimentazione in lastre di arenaria macigno posate a correre 40x60cm
- Marciapiedi: zona in cui prevedere rifacimento usura marciapiede
- Marciapiedi: pavimentazione in conglomerato bituminoso
- Pavimentazione in cubetti in porfido color grigio ocra 10x14 cm posati a coda di pavone
- Pavimentazione in piastrelle a spacco in porfido piano naturale 40x60-50-40 posate a correre
- Pista ciclabile: pavimentazione in conglomerato bituminoso colorato con aggregati colore rosso e aggiunta di ossido di ferro
- Aree verdi ed aiuole
- Aiuole con ghiaia fine colorata
- Cordolo in granito punzonato
- Cordolo in cls
- Cordonato tipo Hobag mod. Refuga
- Zanella in calcestruzzo
- Zanella in porfido
- Pali trazione elettrica
- Pali illuminazione di progetto
- Pali illuminazione esistenti

SCALA GRAFICA 1:200

0m 2 4 6 8 10 12 14 16 18 20m

CONCEDENTE: **COMUNE DI FIRENZE**

CONCESSIONARIA: **TRAM DI FIRENZE S.p.A.**

ASSOCIAZIONE TEMPORANEA DI IMPRESE PER LA REALIZZAZIONE DEL SISTEMA TRANVIARIO FIORENTINO LINEE 2 E 3.1

CONSORZIO INTEGRA | ALSTOM Transport Global Solutions ITALIA | Ansaldo STS A Hitachi Group Company

cmb | DI.COS. s.p.a. | EcoNET

CFT GRANDI LAVORI FINCOSIT | HITACHI Hitachi Rail Italy, SpA | Sirti

NUMERO PROGRESSIVO GENERALE

PROGETTO	IMPIANTO	PROGRESSIVO	FORMATO	FASE	TIPO	A.G.
FL3	7AI	0A0114	A0	AS	12	3H

AS BUILT - LINEA 3.1

SISTEMAZIONI URBANISTICHE

Planimetria

tratta: Via Pisacane - Via A. Tavanti dal km 1+600 al km 1+700


PROF. INCARICATO: Ing. Paolo Bonnetti, Ing. Paolo Vergaglia — MANDATARIA ATI COSTRUT.: SDA progetti — TRAM DI FIRENZE — DL / R.U.P.

NOME/I SOCIETÀ RAGGRUPPATA/E: TRAFITER

CODICE/I SOCIETÀ RAGGRUPPATA/E:

REV	DATA	DESCRIZIONE	SR o Prof. Incaricato			A.T.I.		
			Redatto (sigla per esteso)	Verificato (sigla)	Approvato (sigla)	Verificato	Approvato	Visto
0A	15/05/18	Emissione parziale AS BUILT (solo sede Tramvia)	S.D.A.	MOSCA	CACIAGUERRA	N.A.	N.A.	TORRE
0B	31/07/18	Emissione definitiva AS BUILT	S.D.A.	MOSCA	CACIAGUERRA	N.A.	N.A.	TORRE
0C	27/05/19	Emissione As Built - Recep. mod. via Tavanti 8	S.D.A.	BARNINI	CACIAGUERRA	N.A.	N.A.	KSNIUKULO