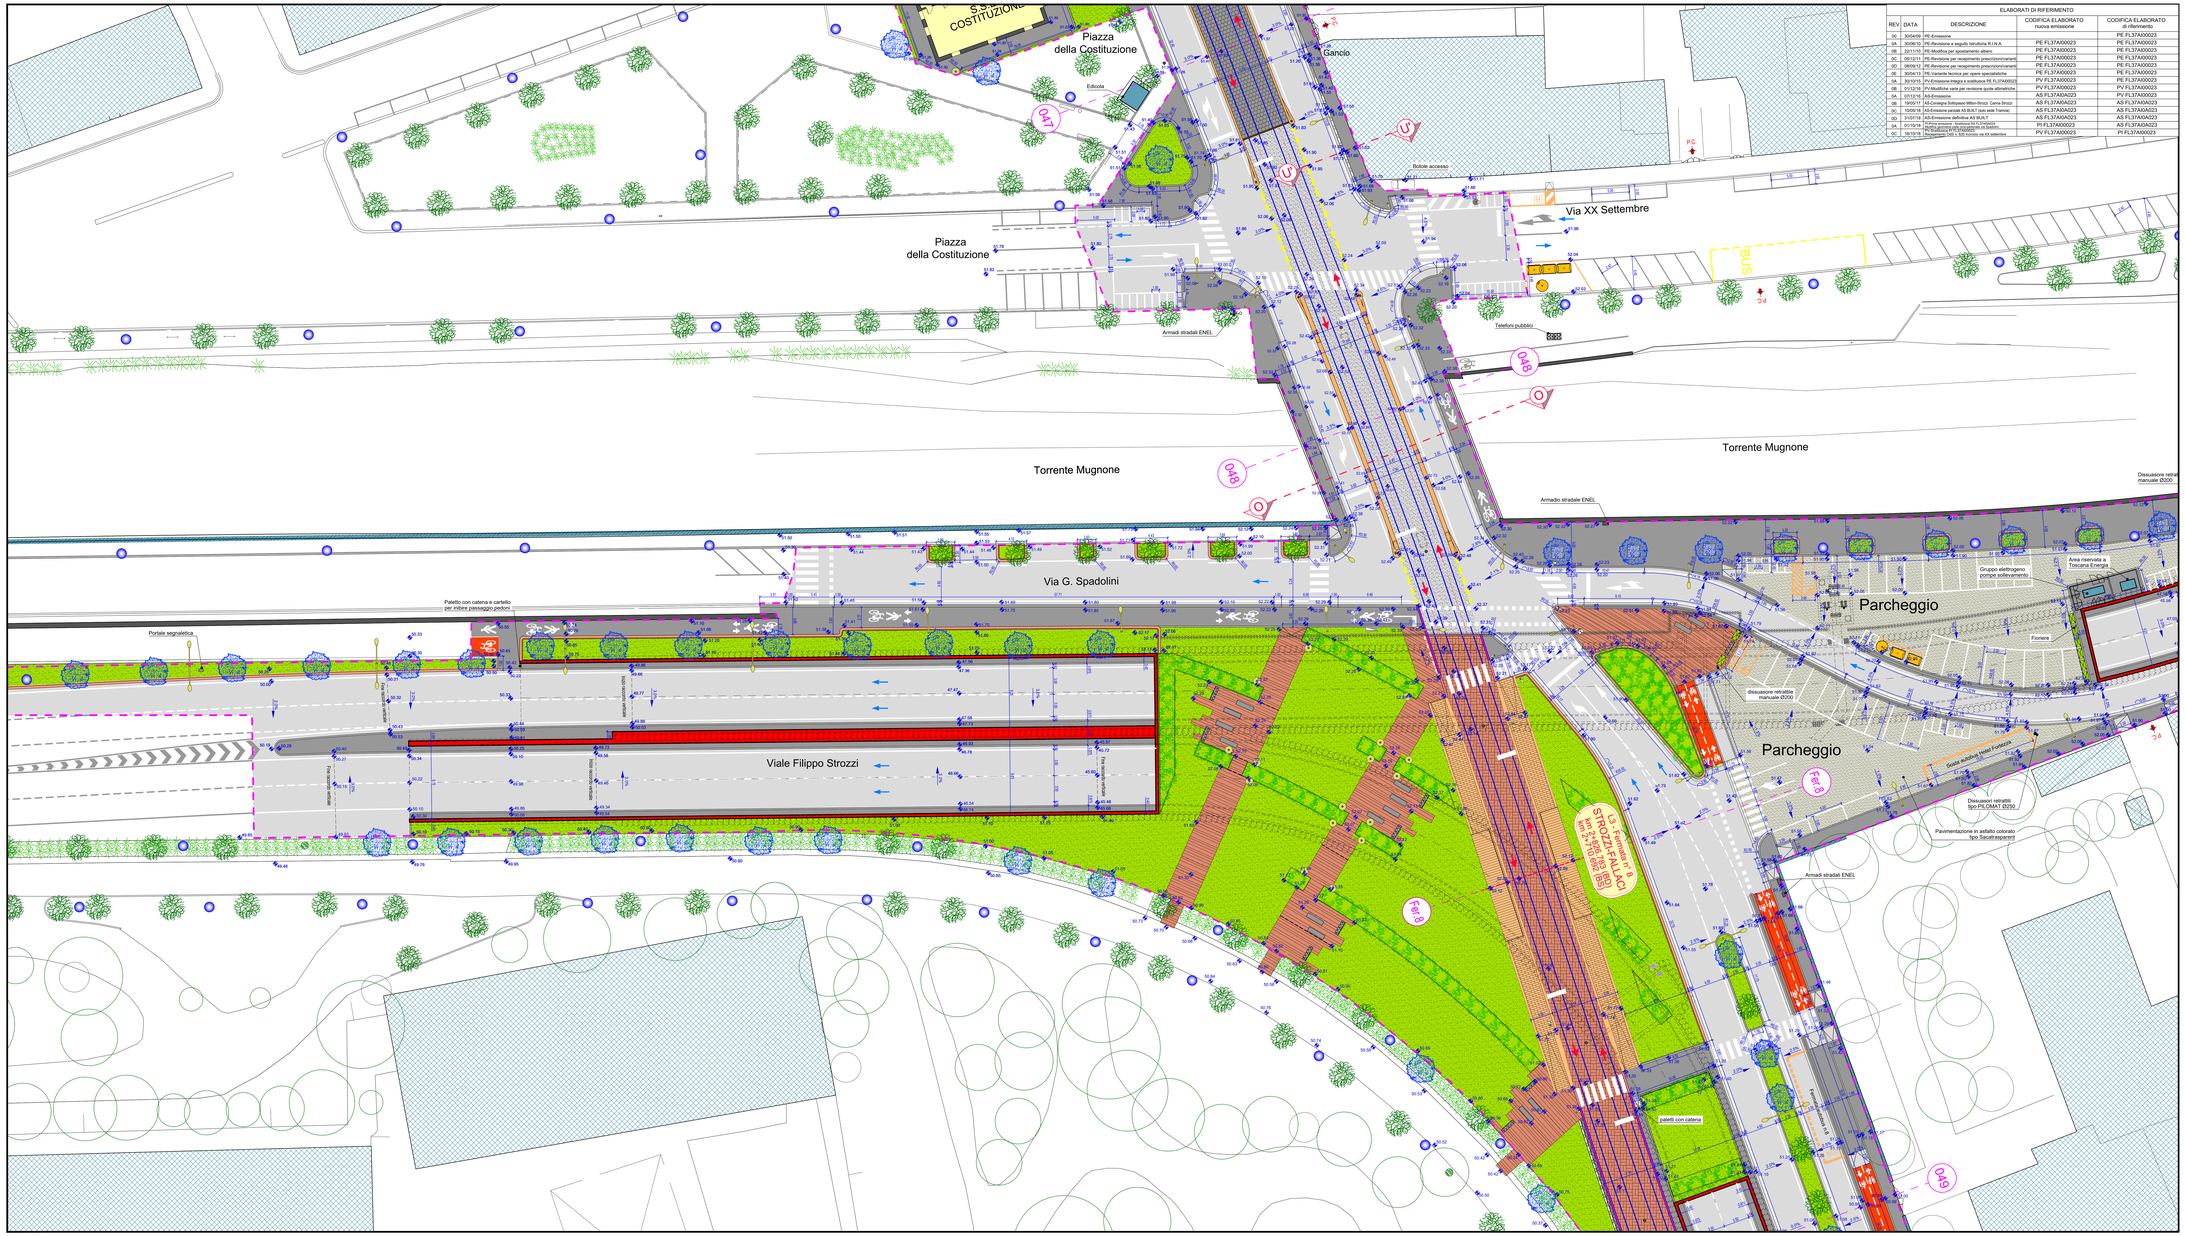

ELABORATI DI RIFERIMENTO

REV	DATA	DESCRIZIONE	CODIFICA ELABORATO nuova emissione	CODIFICA ELABORATO di riferimento
00	30/04/09	PE-Emissione		PE FL3TA00023
04	30/08/10	PE-Revisione a seguito Istruttoria R.I.N.A.	PE FL3TA00023	PE FL3TA00023
06	20/11/10	PE-Modifica per spostamento alberi	PE FL3TA00023	PE FL3TA00023
02	05/12/11	PE-Revisione per recepimento prescrizioni/varianti	PE FL3TA00023	PE FL3TA00023
03	09/06/12	PE-Revisione per recepimento prescrizioni/varianti	PE FL3TA00023	PE FL3TA00023
05	30/04/13	PE-Variante tecnica per opere specialistiche	PE FL3TA00023	PE FL3TA00023
04	30/10/15	PV-Emissione Integra e sostituzione PE FL3TA00023	PV FL3TA00023	PE FL3TA00023
06	01/12/16	PV-Modifiche varie per revisione quote altimetriche	PV FL3TA00023	PV FL3TA00023
04	07/12/16	AS-Emissione	AS FL3TA00A023	PV FL3TA00023
06	19/05/17	AS-Consegna Sottopasso Milton-Strozzi Carro Strozzi	AS FL3TA00A023	AS FL3TA00A023
00	10/05/18	AS-Emissione parziale AS BUILT (solo aree Tramvia)	AS FL3TA00A023	AS FL3TA00A023
00	31/07/18	AS-Emissione definitiva AS BUILT	AS FL3TA00A023	AS FL3TA00A023
04	01/10/18	PV-Emissione - Sostituzione PE FL3TA00023	PV FL3TA00023	AS FL3TA00A023
00	16/10/18	PV-Sostituzione PE FL3TA00023 - Ricalcolo DWL e SDL tratto con 5X telecrea	PV FL3TA00023	PV FL3TA00023

QUADRO DI UNIONE

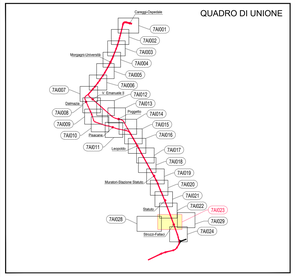

LEGENDA

- Asse del binario e verso di percorrenza
- Binario di linea
- Cordoli di bordo della sede tranviaria
- Banchina di fermata
- Indicazione fermata
- Senso di marcia veicoli
- Limiti di intervento PE
- Limiti di intervento PE VACS
- Stalli di sosta per disabili assegnati
- Passi carrai
- Cordonati in cls rialzati
- Cordonati in cls a raso
- Cordonati in pietra rialzati
- Cordonati in pietra a raso
- Parapetto di protezione della sede
- Paletti con catena
- Alberature esistenti conservate
- Nuove alberature
- Pavimentazione in lastre di arenaria maigno posate a correre 40x60cm
- Marciapiedi: zona in cui prevedere rifacimento usura marciapiede
- Marciapiedi: pavimentazione in conglomerato bituminoso
- Pavimentazione in cubetti in porfido color grigio ocra 10x14 cm posati a coda di pavone
- Pavimentazione in piastrelle a spacco in porfido piano naturale 40x60-50-40 posate a correre
- Pista ciclabile: pavimentazione in conglomerato bituminoso colorato con aggregati colore rosso e aggiunta di ossido di ferro
- Aree verdi ed aiuole
- Aiuole con ghiaia fine colorata
- Cordolo in granito punzonato
- Cordolo in cls
- Cordonato tipo Hobag mod. Refuga
- Zanella in calcestruzzo
- Zanella in porfido
- Pali trazione elettrica
- Pali illuminazione di progetto
- Pali illuminazione esistenti

SCALA GRAFICA 1:200

0m 2 4 6 8 10 12 14 16 18 20m

CONCEDENTE: **COMUNE DI FIRENZE**

CONCESSIONARIA: **TRAM DI FIRENZE S.p.A.**

ASSOCIAZIONE TEMPORANEA DI IMPRESE PER LA REALIZZAZIONE DEL SISTEMA TRANVIARIO FIORENTINO LINEE 2 E 3.1

CONSORZIO INTEGRA — ALSTOM Transport Global Solutions ITALIA — Ansaldo STS A Hitachi Group Company

cmb — DI.COS. s.p.a. — EcoNET

GRANDI LAVORI FIXCOSTI — HITACHI Hitachi Rail Italy, Sp.A — Sirti

NUMERO PROGRESSIVO GENERALE

PROGETTO	IMPIANTO	PROGRESSIVO	FORMATO	FASE	TIPO	A.G.
F L 3	7 A I	0 A 0 2 3	A 0	A S	1 2	3 C

AS BUILT - LINEA 3.1

SISTEMAZIONI URBANISTICHE

Planimetria

tratta: Piazza della Costituzione - Viale F. Strozzi

dal km 2+700 al km 2+850

PROGETTISTA INTEGRATO / MANDATARIA ATI COSTRUT.: SGA progetti — Ing. Paolo Grazzini, Ing. Paolo Vergallo

TRAM DI FIRENZE — DL / R.U.P.:

NOME/I SOCIETÀ RAGGRUPPATA/E: TRAFITER — CODICE/I SOCIETÀ RAGGRUPPATA/E

REV	DATA	DESCRIZIONE	SR o Prof. Incaricato			A.T.I.		
			Redatto	Verificato	Approvato	Verificato	Approvato	Data
00	10/05/18	Emissione parziale AS BUILT (solo aree Tramvia)	S.G.A.	MOSCA	CICCAGLIERN	N.A.	N.A.	TORRE
00	31/07/18	Emissione definitiva AS BUILT	S.G.A.	MOSCA	CICCAGLIERN	N.A.	N.A.	TORRE
05	19/10/18	Emissione per ricomposizione piazzale Fallaci	S.G.A.	MOSCA	CICCAGLIERN	N.A.	N.A.	TORRE