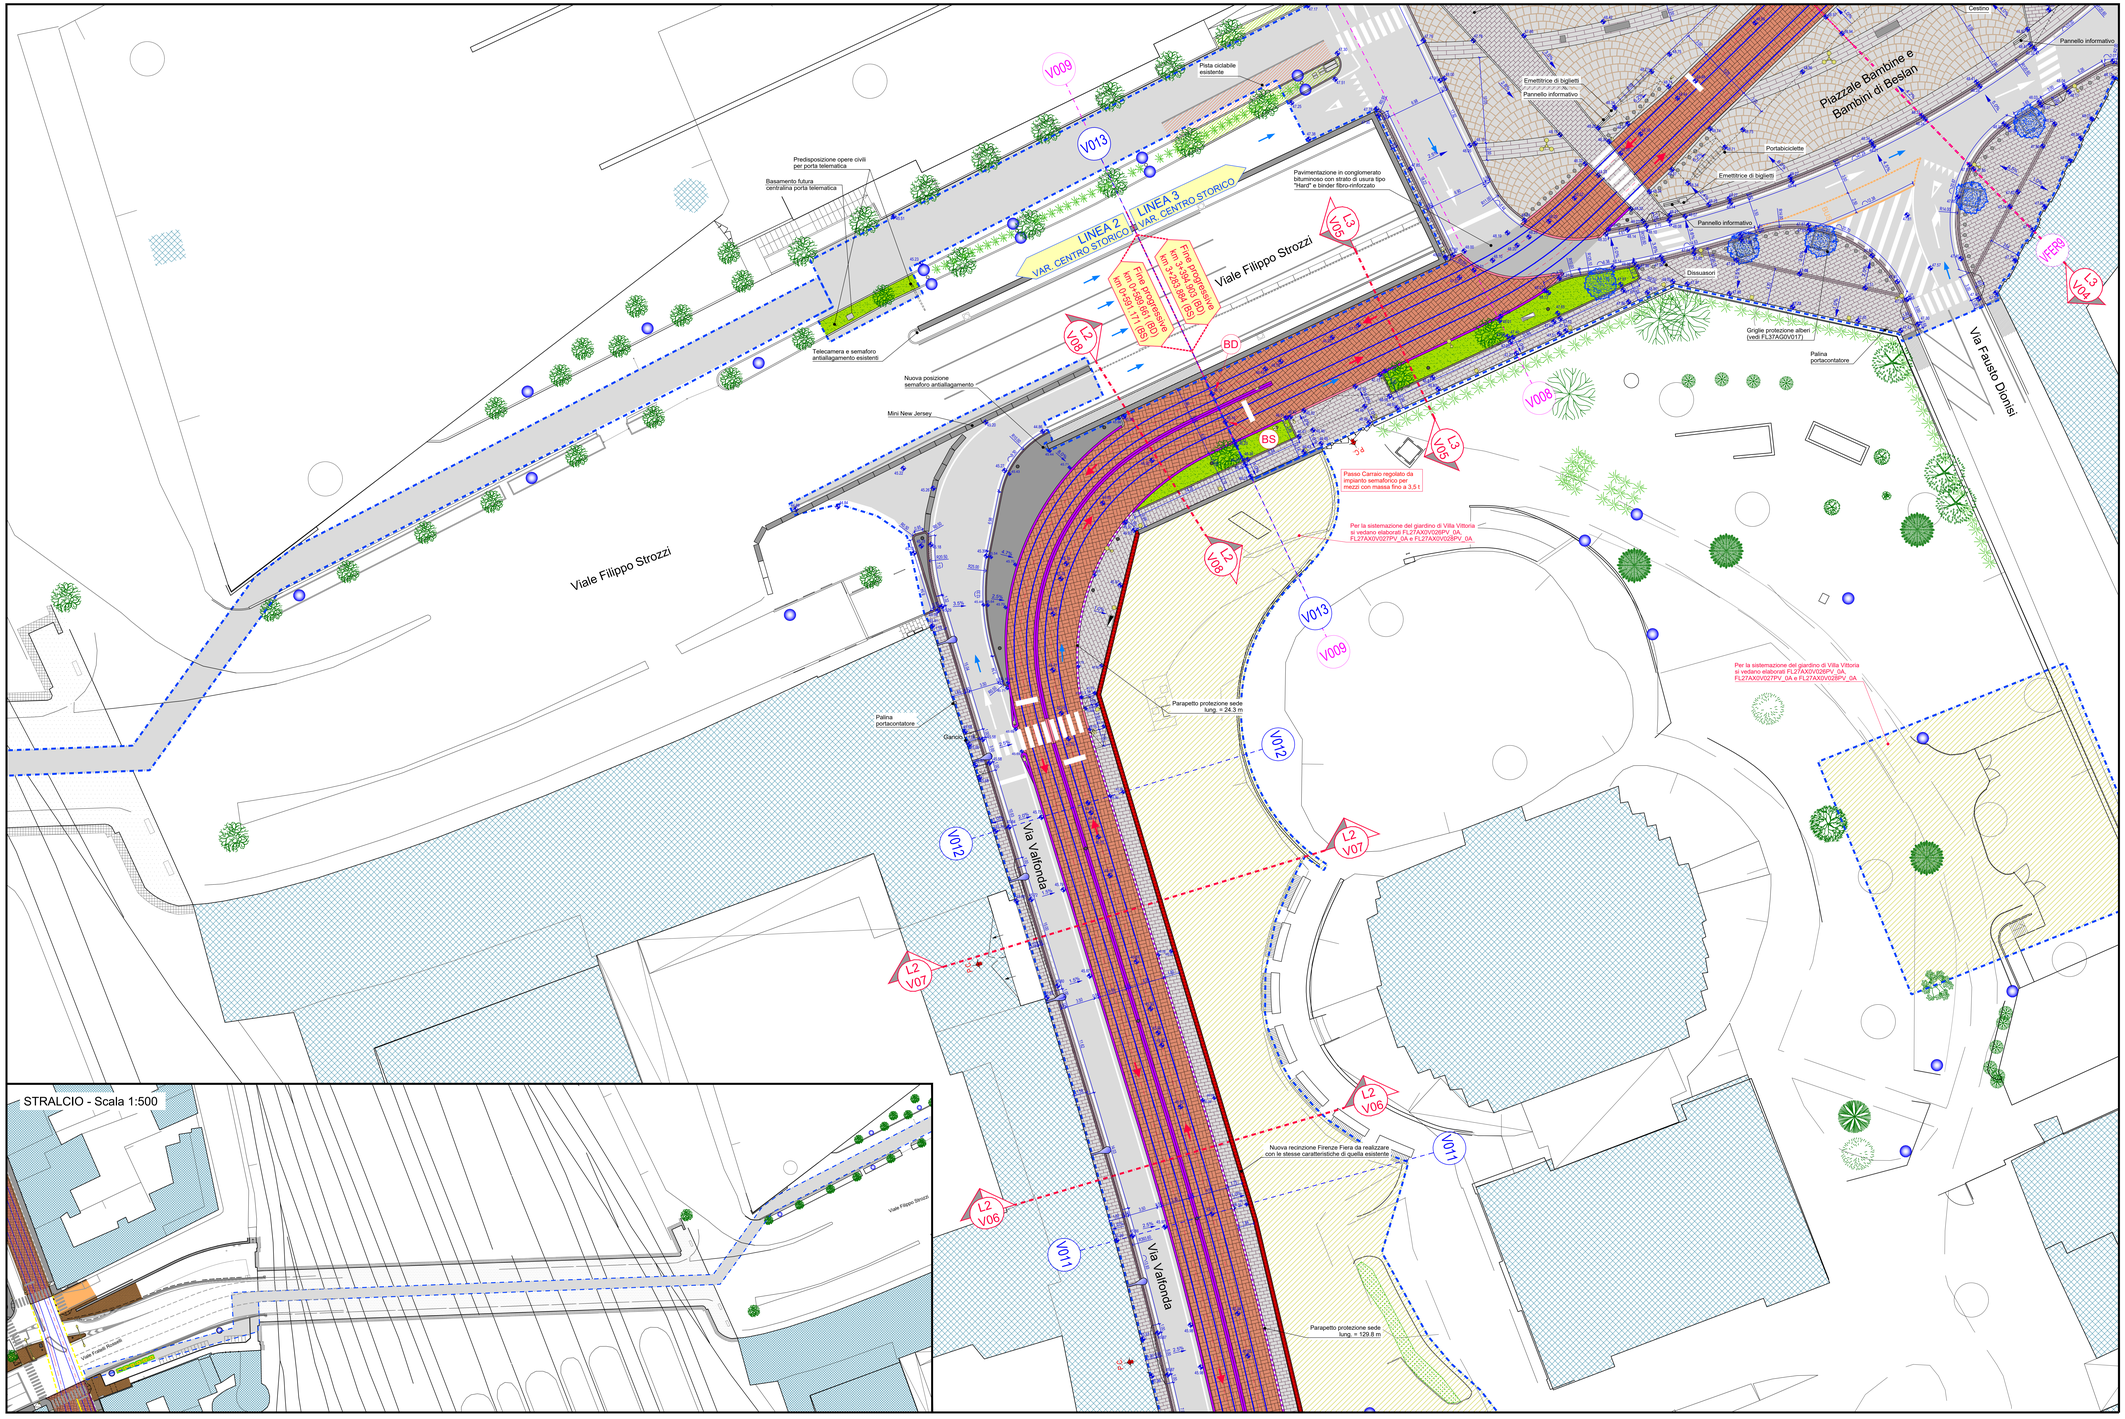

QUADRO DI UNIONE

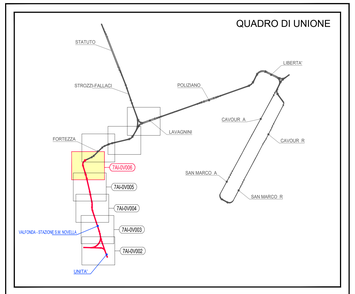

LEGENDA

- Asse del binario e verso di percorrenza
- Binario di linea
- Cordoli di bordo della sede tranviaria
- Banchina di fermata
- Indicazione fermata
- Senso di marcia veicoli
- Limiti di intervento PE
- Limiti di intervento PE VACS
- Stalli di sosta per disabili assegnati
- Passi carrai
- Cordonati in cls rialzati
- Cordonati in cls a raso
- Cordonati in pietra rialzati
- Cordonati in pietra a raso
- Parapetto di protezione della sede
- Paletti con catena
- Alberature esistenti conservate
- Nuove alberature
- Marciapiedi: pavimentazione in pietra arenaria extradura di Fiorenzuola subbiate a spina e cordolo in granito punzonato
- Pavimentazione in pietra forte fiammata in continuità con la pavimentazione di Via degli Avelli
- Marciapiedi: zona in cui prevedere rifacimento usura marciapiede
- Marciapiedi: pavimentazione in conglomerato bituminoso
- Pavimentazione in lastre di similpietra tipo nuova pavimentazione esterna Stazione SMN
- Pavimentazione in cubetti di porfido tipo nuova pavimentazione esterna Stazione SMN
- Pavimentazione in cemento architettonico con inerti a vista tipo P.zza Adua
- Pavimentazione in conglomerato con bitume trasparente (colore terre toscane o grigio)
- Pista ciclabile: pavimentazione in conglomerato bituminoso colorato con aggregati colore rosso e aggiunta di ossido di ferro
- Aree verdi ed aiuole
- Cordolo in granito punzonato
- Cordolo in cls
- Cordonato tipo Hobag mod. Refuga
- Pali trazione elettrica
- Pali illuminazione di progetto
- Pali illuminazione esistenti

ELABORATI DI RIFERIMENTO

REV	DATA	DESCRIZIONE	CODIFICA ELABORATO nuova emissione	CODIFICA ELABORATO di riferimento
0A	11/05/17	PE-Prima emissione		PE FL27A00V006
0A	23/01/18	PV-Prima emissione-Rec. Ott5 458 del 19-12-17	PV FL27A0V006	PE FL27A00V006
0A	10/05/18	AS-Emissione parziale AS BUILT (Sede Tramvia)	AS FL27A0V006	PV FL27A00V006
0A	21/05/18	PI-Prima emissione-Sostituisce PV FL27A00V006	PI FL27A0V006	AS FL27A00V006
0B	31/07/18	AS-Emissione parziale AS BUILT	AS FL27A0V006	PI FL27A00V006
0B	06/11/19	PV-Recep. Ad. Paesaggistica n°3237 e Ott5 655-689	PV FL27A0V006	AS FL27A00V006
0C	21/04/2020	PI-Recep. Vdg Comissione Urbana Pot.32020 del 3/03/2020	PV FL27A0V006	PV FL27A00V006

SCALA GRAFICA 1:200

0m 2 4 6 8 10 12 14 16 18 20m

CONCEDENTE:

COMUNE DI FIRENZE

CONCESSIONARIA:

TRAM DI FIRENZE S.p.A.

ASSOCIAZIONE TEMPORANEA DI IMPRESE PER LA REALIZZAZIONE DEL SISTEMA TRANVIARIO FIORENTINO LINEE 2 E 3.1

ALSTOM Transport Global Solutions ITALIA — HITACHI Hitachi Rail STS — CONSORZIO INTEGRA — cmb — DI.COS. s.p.a. — EcoNET — CMB Cooperativa Muratori e Braccianti di Carpi — HITACHI Hitachi Rail S.p.A. — Sirel

NUMERO PROGRESSIVO GENERALE

PROGETTO	IMPIANTO	PROGRESSIVO	FORMATO	FASE	TIPO	A.G.
F L 2	7 A I	0 V 0 0 6	A X	A S	1 2	2 0 3

AS BUILT - LINEA 2

SISTEMAZIONI URBANISTICHE

Planimetria

tratta: Via Valfonda - Viale Strozzi

dal km 0+500 al km 0+591

PROF. INCARICATO — MANDATARIA ATI COSTRUT.

SDA progetti — Ing. Paolo Pugelli, Ing. Paolo Vergaglia

TRAM DI FIRENZE — DL / R.U.P.

NOME/I SOCIETÀ RAGGRUPPATA/E: TRAFITER

CODICE/I SOCIETÀ RAGGRUPPATA/E

REV	DATA	DESCRIZIONE	SR o Prof. Incaricato			A.T.I.		
			Redatto	Verificato	Approvato	Verificato	Approvato	Visto
0A	10/05/18	Emissione parziale AS BUILT (Sede Tramvia)	S.D.A.	MOSCA	CACIAGUERRA	N.A.	N.A.	TORRE
0B	31/07/18	Emissione parziale AS BUILT	S.D.A.	MOSCA	CACIAGUERRA	N.A.	N.A.	TORRE
0C	18/06/2020	Emissione definitiva AS BUILT	S.D.A.	BARNINI	CACIAGUERRA	N.A.	N.A.	ROMUNDLO