


**LEGENDA**

Asse del binario e verso di percorrenza	Marciaiedi (pavimentazione in conglomerato bituminoso)
Binario di linea	Marciaiedi (Pavimentazione in pietra fiammata in continuità con la pavimentazione di Via degli Avelli)
Cordoli di bordo della sede tranviaria	Marciaiedi (pavimentazione in lastre di arenaria marino sabbiate)
Banchina di fermata	Pavimentazione in conglomerato con bitume trasparente (colore terre toscane o grigio)
Indicazione fermata	Pista ciclabile (pavimentazione in asfalto colorato in pasta)
Senso di marcia veicoli	Aree verdi ed aiuole
Limiti di intervento	Aiuole con ghiaia fine colorata
Stalli di sosta per disabili assegnati	Parapetto di protezione della sede
Passi carrai	Paletti con catena
Pali illuminazione di progetto	Cordonato tipo Hobag mod. Refuga
Pali illuminazione esistenti	Cordolo marciapiede in granito sp. 25 cm. marc.
Pali trazione elettrica	Cordolo in granito sp. 15 cm.
Zanella in calcestruzzo	Marciaiedi (pavimentazione in pietra di Cardoso)
Zanella in porfido	Marciaiedi (pavimentazione in asfalto tipo Sacatrasparent)
Alberature esistenti conservate	Nuove alberature
Cordonati in cls rialzati	Cordonati in pietra rialzati
Cordonati in cls a raso	Cordonati in pietra a raso
Cordonati in cls a raso con calotte metalliche	Cordonati in pietra a raso con calotte metalliche

ELABORATI DI RIFERIMENTO

REV	DATA	DESCRIZIONE	CODIFICA ELABORATO nuova emissione	CODIFICA ELABORATO di riferimento
00	30/04/09	PE-Emissione		PE FL27A00026
01	28/04/15	PV-Emissione-Sottolinea PE	PV FL27A00026	PE FL27A00026
04	04/02/20	PE-Prima emissione-Sottolinea PV	PI FL27A00026	PV FL27A00026

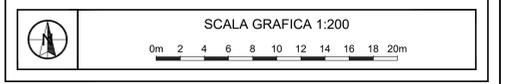

CONCEDENTE: **COMUNE DI FIRENZE**

CONCESSIONARIA: **TRAM DI FIRENZE S.p.A.**

ASSOCIAZIONE TEMPORANEA DI IMPRESE PER LA REALIZZAZIONE DEL SISTEMA TRANVIARIO FIORENTINO LINEE 2 E 3.1

<b>CONSORZIO INTEGRA</b>	<b>ALSTOM</b> Transport Global Solutions ITALIA	<b>HITACHI</b> Hitachi Rail STS
<b>cmb</b> CONSORZIO MANUTENZIONE E MERCANTI DI CARBI	<b>DI.CO.S. S.p.A.</b>	<b>EgoNET</b>
<b>GRUPPI LAVORI FINECOST.</b>	<b>HITACHI</b> Hitachi Rail S.p.A.	<b>Sirti</b> NUMERO PROGRESSIVO GENERALE

PROGETTO: **FL12** | IMPIANTO: **7|A|1** | PROGRESSIVO: **0|0|0|2|6** | FORMATO: **A 0** | FASE: **A|S** | TIPO: **1|2** | A.G.: **1|2|H**

**AS BUILT - LINEA 2**

**SISTEMAZIONE URBANISTICA**

Planimetria

tratta: Stazione A.V.

dal km 0+900 al km 1+000

PROGETTATO: **SDA progettati** | MANDATARIA TI COSTRUIT: **TRAM DI FIRENZE** | D.L.F.R.U.P.

NOME/ SOCIETÀ RAGGRUPPATAE TRAFITER		CODICE/ SOCIETÀ RAGGRUPPATAE	
SR o Prof. Incaricato	A.T.I.		
Progettista	Verificato	Approvato	Verificato
Approvato	Verificato	Approvato	Verificato

REV DATA DESCRIZIONE SR o Prof. Incaricato A.T.I.

CA 05/02/20 Emissione definitiva As Built S.D.A. BARNINI CACCIAGHERA N.A. N.A. ROMANUOLO

CB 28/06/2020 Emissione As Built - Agg. isole protezione pali IP S.D.A. BARNINI CACCIAGHERA N.A. N.A. ROMANUOLO

CC 14/12/2020 Emissione As Built S.D.A. BARNINI CACCIAGHERA N.A. N.A. ROMANUOLO