


**LEGENDA**

Asse del binario e verso di percorrenza	Pavimentazione in lastre di arenaria magigno posate a corere 40x60cm
Binario di linea	Marciaiedi: zona in cui prevedere rifacimento usura marciapiede
Cordoli di bordo della sede tranviaria	Marciaiedi: pavimentazione in conglomerato bituminoso
Banchina di fermata	Pavimentazione in cubetti in porfido color grigio ocra 10x14 cm posati a coda di pavone
Indicazione fermata	Pavimentazione in piastrelle a spacco in porfido piano naturale 40x60-50-40 posate a corere
Senso di marcia veicoli	Piatta ciclabile: pavimentazione in conglomerato bituminoso colorato con aggregati colore rosso e aggiunta di ossido di ferro
Limiti di intervento PE VACS	Are verdi ed aiuole
Limiti di intervento PE VACS	Aiuole con ghiaia fine colorata
Stalli di sosta per disabili assegnati	Cordolo in granito punzonato
P.C.	Cordolo in cls
Passi carrai	Cordolato tipo Hobag mod. Refuga
Cordolanti in cls rialzati	Zanella in calcestruzzo
Cordolanti in cls a raso	Zanella in porfido
Cordolanti in pietra rialzati	Parapetto di protezione della sede
Cordolanti in pietra a raso	Paletti con catena
Parapetto di protezione della sede	Alberature esistenti conservate
Paletti con catena	Nuove alberature
Alberature esistenti conservate	Pali trazione elettrica
Nuove alberature	Pali illuminazione di progetto
	Pali illuminazione esistenti

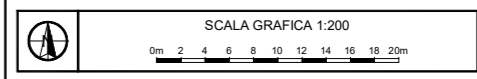

ELABORAZIONI DI RIFERIMENTO

REV	DATA	DESCRIZIONE	CODIFICA ELABORATO	CODIFICA ELABORATO
00		PE-Disegnata	PE FL37A00011	PE FL37A00011
01	30/09/15	PE-Intervento a seguito intervento P.I.M.A.	PE FL37A00011	PE FL37A00011
02	22/11/15	PE-Intervento a seguito intervento P.I.M.A.	PE FL37A00011	PE FL37A00011
03	30/09/15	PE-Intervento a seguito intervento P.I.M.A.	PE FL37A00011	PE FL37A00011
04	20/12/16	PE-Prima emissione. Sostituzione PE FL37A00011	PI FL37A00011	PE FL37A00011
05	03/05/17	PE-Prima emissione. Sostituzione PE FL37A00011	PV FL37A00011	PI FL37A00011
06	03/05/17	PE-Intervento a seguito intervento P.I.M.A.	PV FL37A00011	PV FL37A00011

CONCEDENTE: **COMUNE DI FIRENZE**

CONCESSIONARIA: **TRAM DI FIRENZE S.p.A.**

ASSOCIAZIONE TEMPORANEA DI IMPRESE PER LA REALIZZAZIONE DEL SISTEMA TRANVIARIO FIORENTINO LINEE 2 E 3.1

CONSORZIO INTEGRA, ALSTOM, Ansaldo STS, cmb, DI.CO.S. s.p.a., EgoNET, HITACHI, Jstret

PROGETTO: FL37, APPROVATO: 7/11/17, PROCESSIONE: 0/A/0/1/1, FORMATO: A/0, STATO: A/S, T/2, S/3

AS BUILT - LINEA 3.1  
SISTEMAZIONI URBANISTICHE  
Planimetria  
tratta: Via Pisacane  
dal km 1+450 al km 1+600

PROF. INCARICATO: SDAprogetti, ING. PAOLO BOGNATI, ING. PAOLO VERGATO

TRAM DI FIRENZE S.p.A. - S.P.A. / S.P.A.

NOME/SOCIETÀ RAGGRUPPATAE: TRAFITER, CODICE/SOCIETÀ RAGGRUPPATAE: [ ]

REV	DATA	DESCRIZIONE	S/P o Prof. Incaricato	A.T.I.
01	10/05/16	Intervento a seguito intervento P.I.M.A.	S.P.A.	MOCCA, COCCALINI, N.A., N.A., TORRE
02	11/07/16	Intervento a seguito intervento P.I.M.A.	S.P.A.	MOCCA, COCCALINI, N.A., N.A., TORRE